


鶴岡都市計画図(鶴岡市街地)

都市計画公設		都市計画道路		凡例	

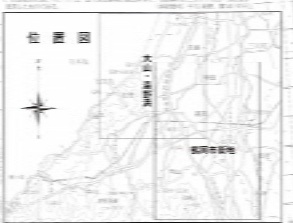


3.5.1号 道幅員全線 L=7.96m W=1.5m 2車線

変更対象 約L=272m W=15m(15m~18m) 2車線

変更対象 約L=74.0m W=1.6m(1.5m~2.7m) 2車線

3.5.1号 道幅員全線 L=6.50m W=1.2m 2車線

凡例	
	決定変更する路線
	決定変更により追加する区域
	決定変更により削除する区域
	変更前
	変更後

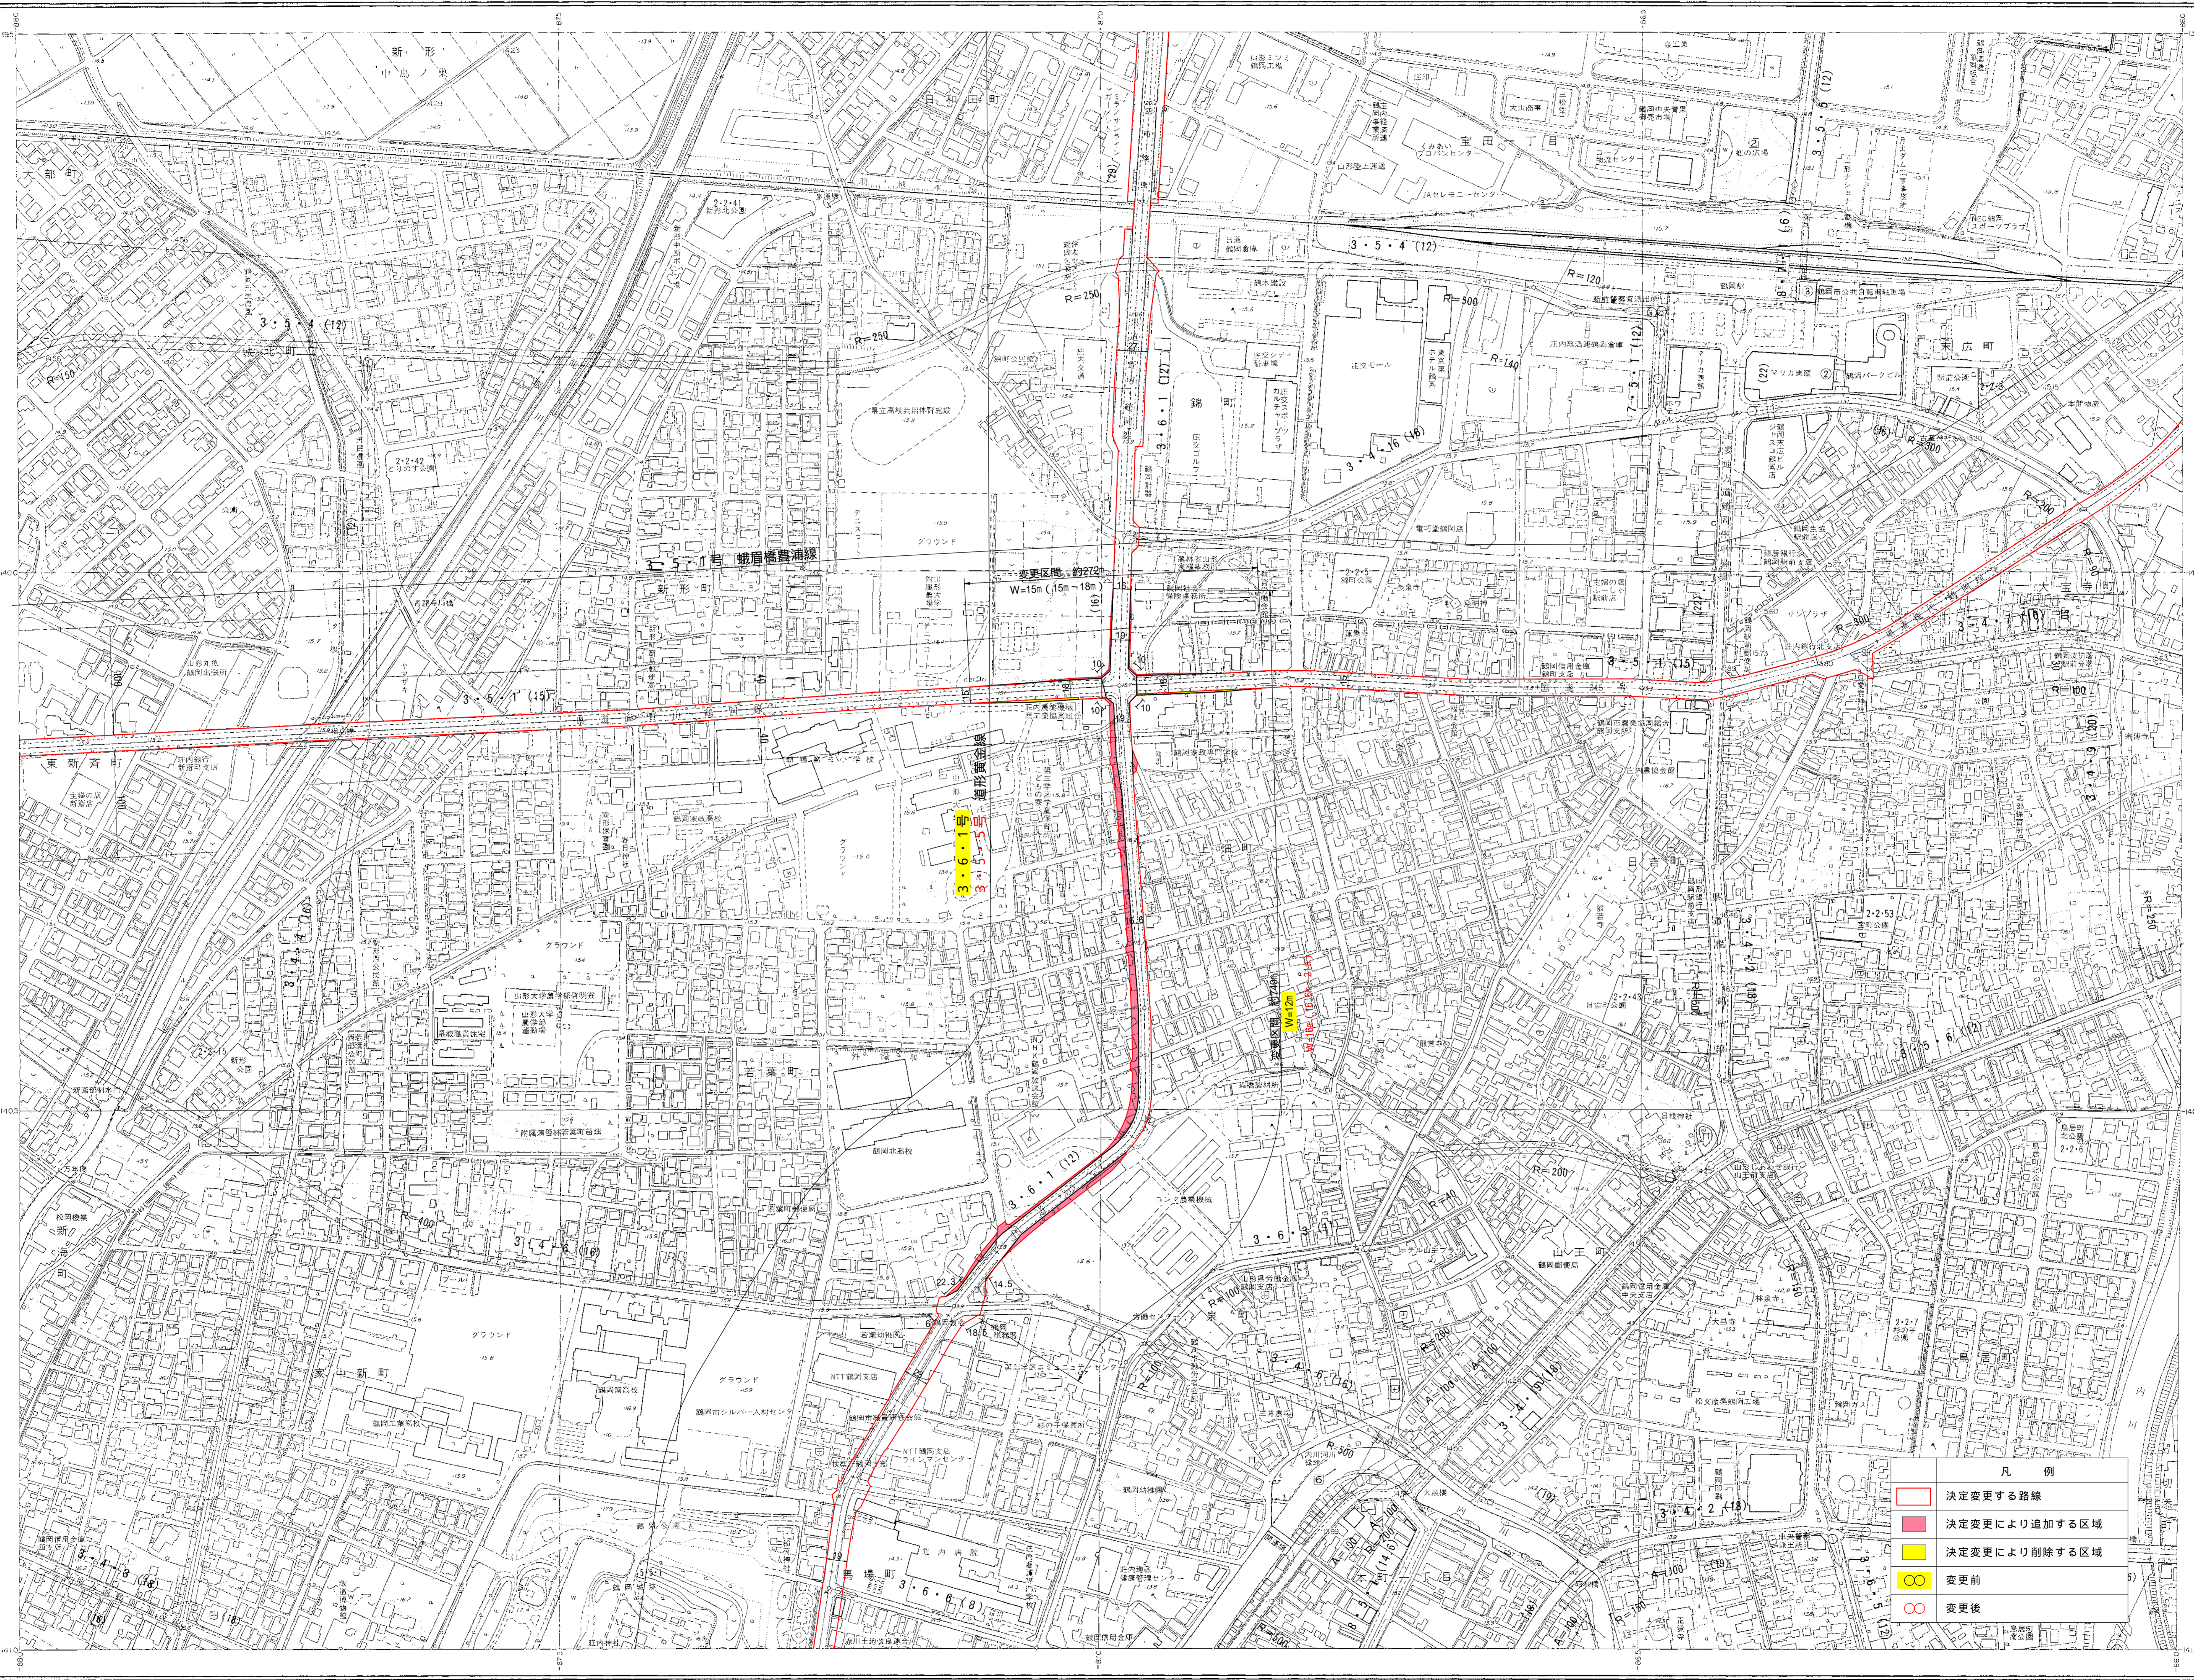

1	2	3	100
---	---	---	---	---	---	---	---	---	----	----	-----

- 凡例
- 決定変更する路線
 - 決定変更により追加する区域
 - 決定変更により削除する区域
 - 変更前
 - 変更後

凡例	
[Red line]	決定変更する路線
[Red shaded area]	決定変更により追加する区域
[Yellow shaded area]	決定変更により削除する区域
[Yellow circle]	変更前
[Red circle]	変更後

朝日建設株式会社製

(1) 鶴岡市 平成 5 年 8 月
 現 行 鶴岡市 平成 5 年 8 月オートグラフA7、ステレオプロッターA8
 (2) 修 正 平成 5 年 10 月
 (3) 修 正 平成 5 年 10 月
 本図は、昭和三十八年三月作成(昭和5年)鶴岡市街の空中写真(写真)をもとに、
 地形変化修正及び縮尺図化したものである。

1:2,500

この測量成果は、建設省国土院院長の承認及び動議を得て、
 関係所管の測量標及び測量成果を使用して得たものである。
 (承認番号) 中 5、家 公 第 40 号

鶴岡都市施設計画図 5-7

この地図は、測量法の規定に基づき国土院院長に
 公共測量実施計画を提出し、かつ、国土院院長の
 承認を得て、関係所管の測量標及び測量成果を採
 用して作成したものである。
 (承認番号) 昭和三十八年 第 28 号

山形県鶴岡市




S=1:2,500

凡例	
	変更後の路線全線
	追加する区域
	削除する区域
	変更前
	変更後
	大字界
	字界
	追加する字名
	削除する字名
	変更する字名


標準断面図

一般部

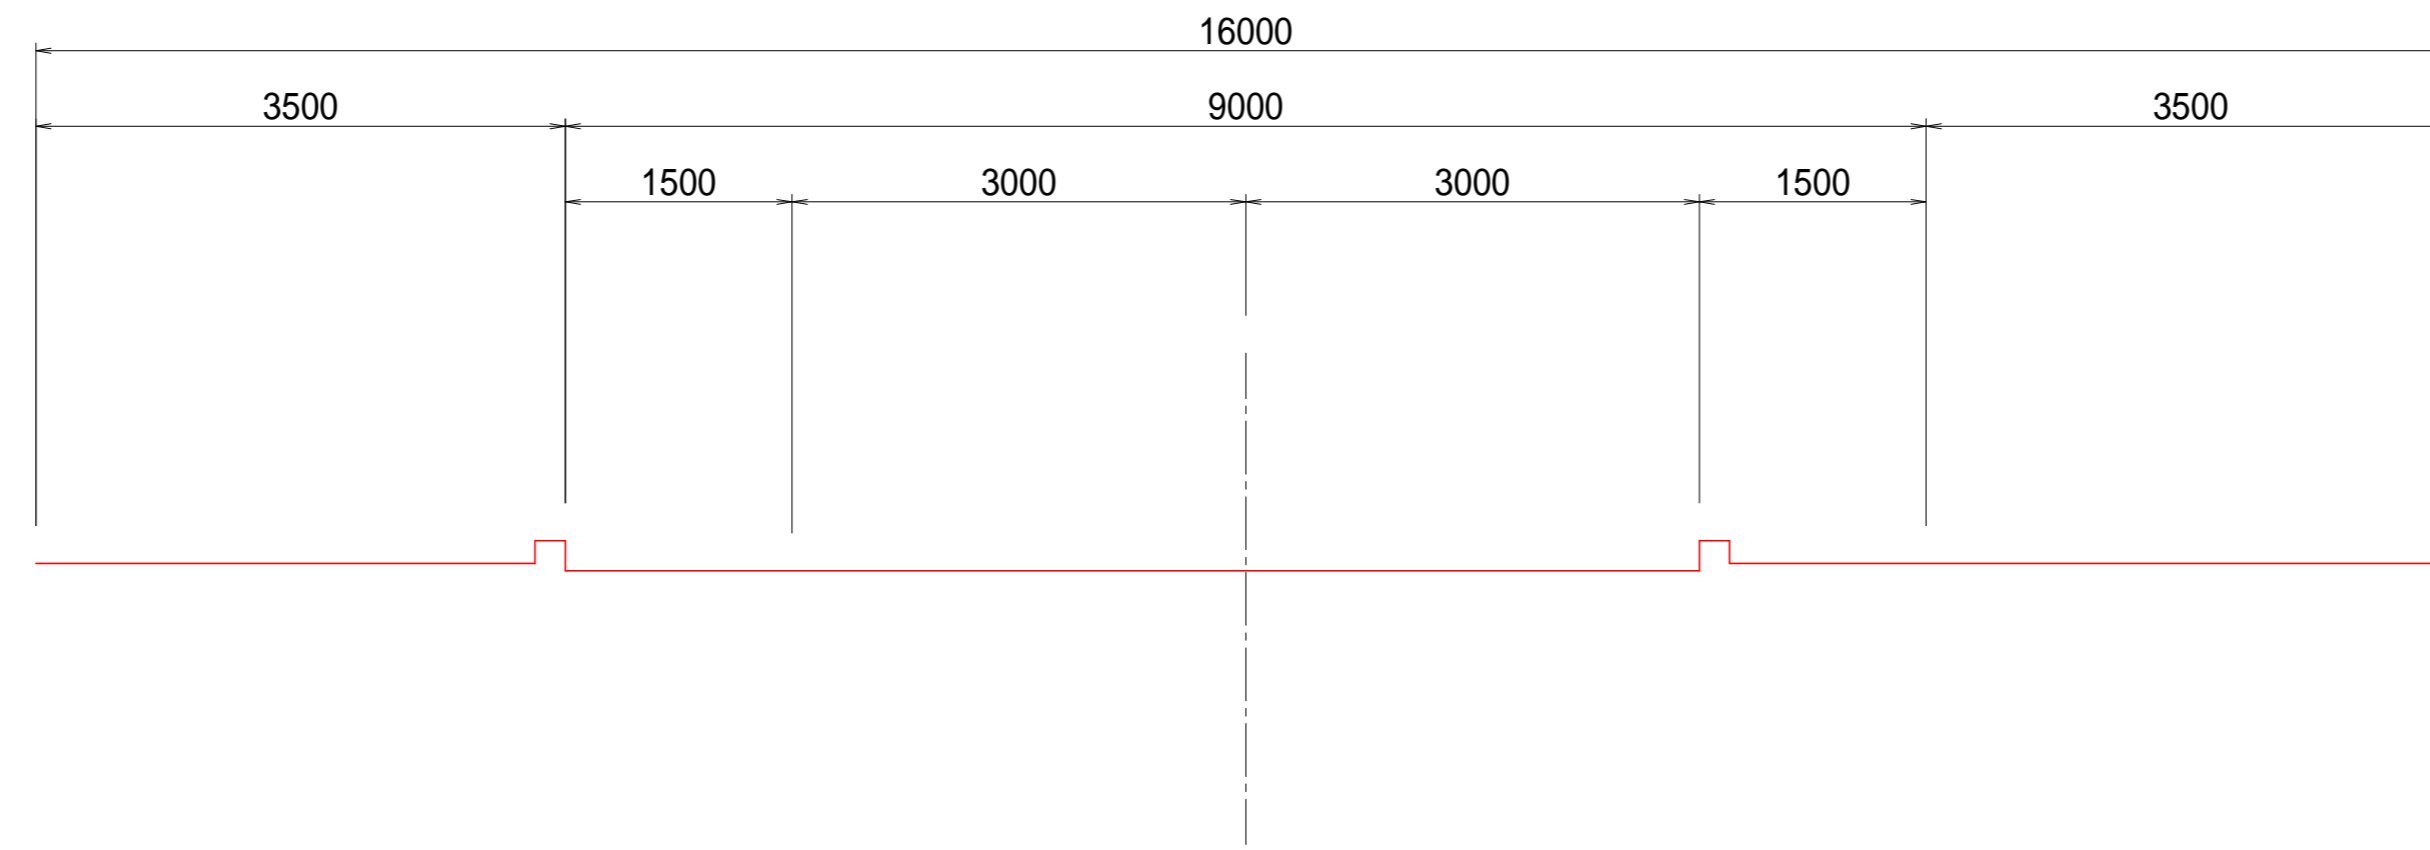

設計条件	
道路規格	第4第2級
設計速度	V=50km/hr
交通区分	N5交通

付加車線部

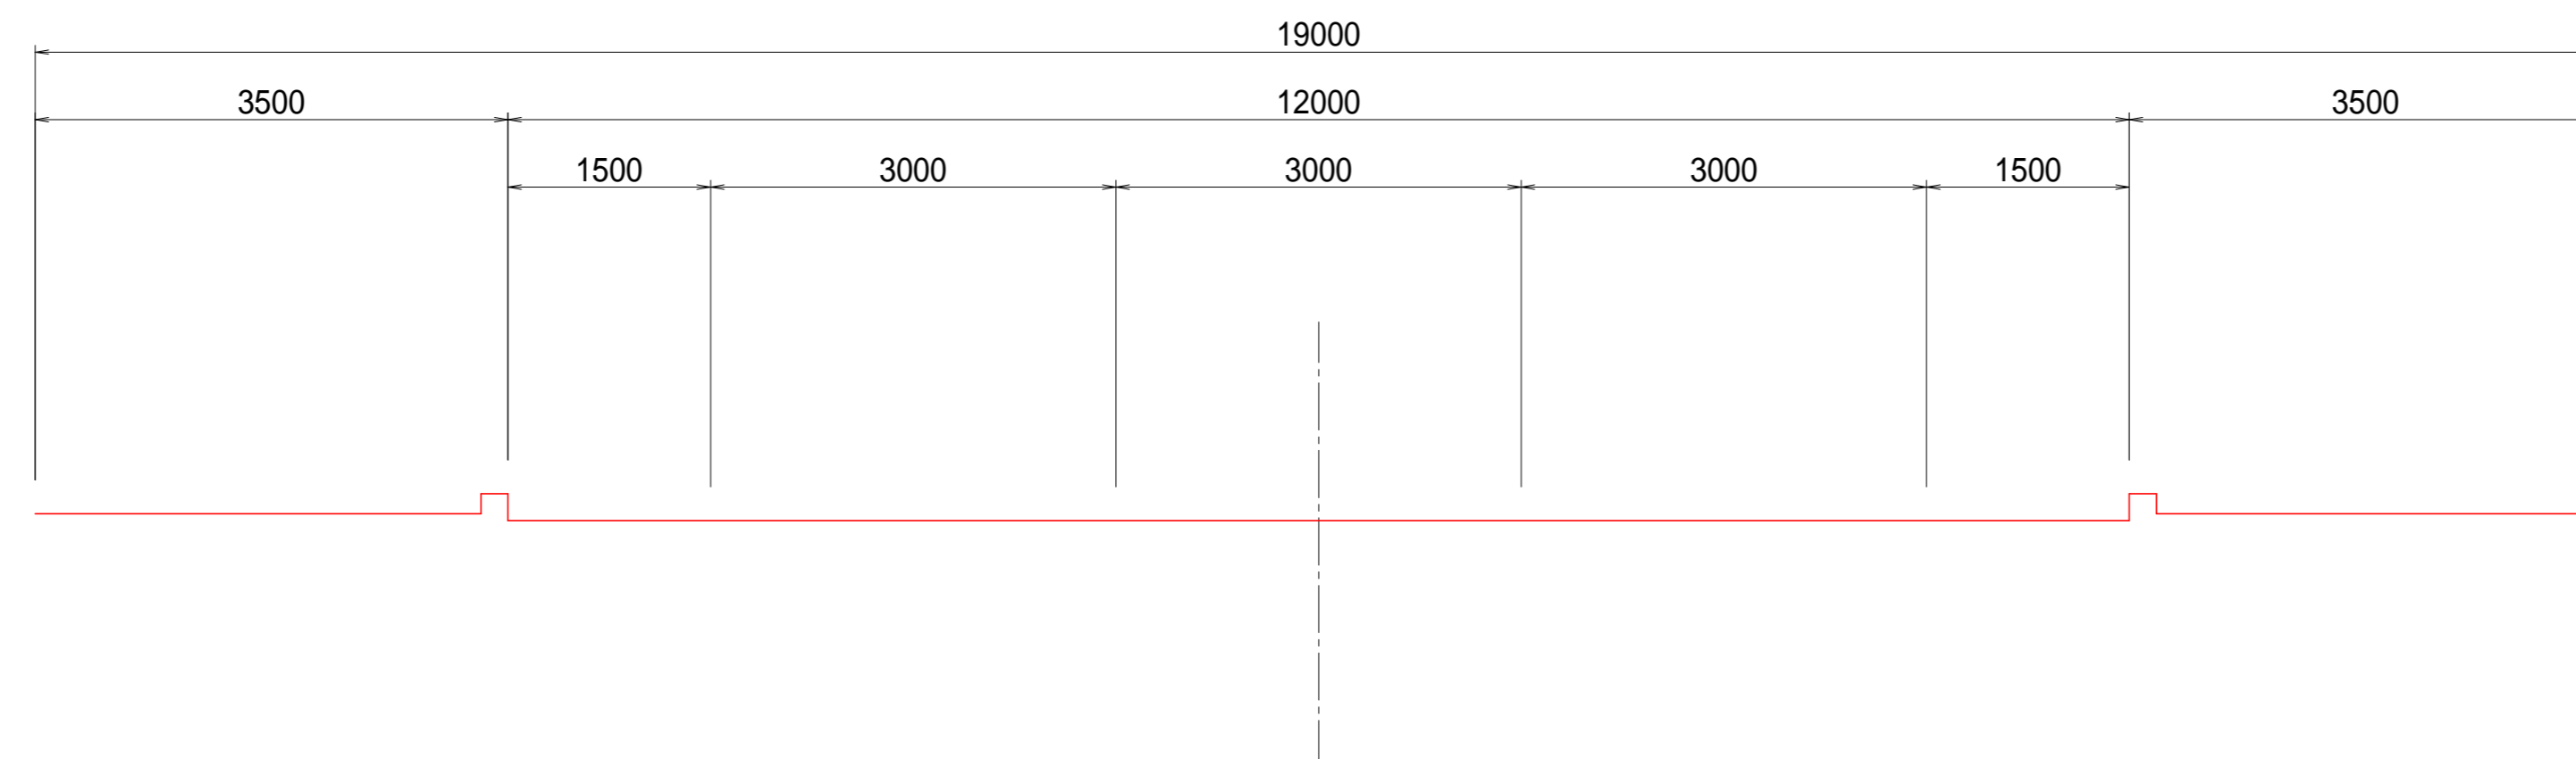














令和	年度	図番
路線名又は河川名	都市計画道路 道形黄金線	
工事名		
位置	鶴岡市上畑町 地内	
標準断面図		1 葉 1
縮尺	S=1/50	山形県

設計条件

道路番号	第1道路	第2道路	第3道路	第4道路
路線名	面野山鶴岡線 至 錦町陸橋	面野山鶴岡線 至 温海	鶴岡村上線 至 櫛引	鶴岡村上線 至 三川
道路規格	第4種2級	第4種1級	第4種2級	第4種1級
設計速度	50km/h	50km/h	50km/h	50km/h

交差点詳細図

(面野山鶴岡線・鶴岡村上線) S=1:500

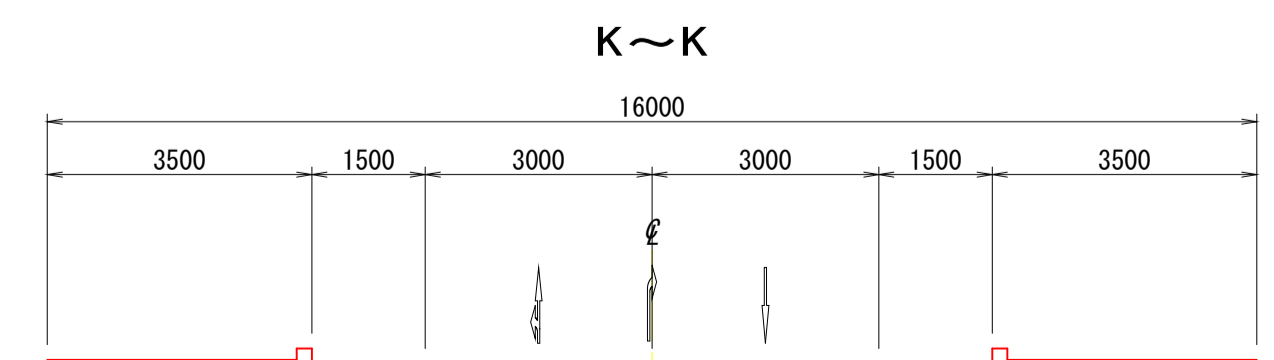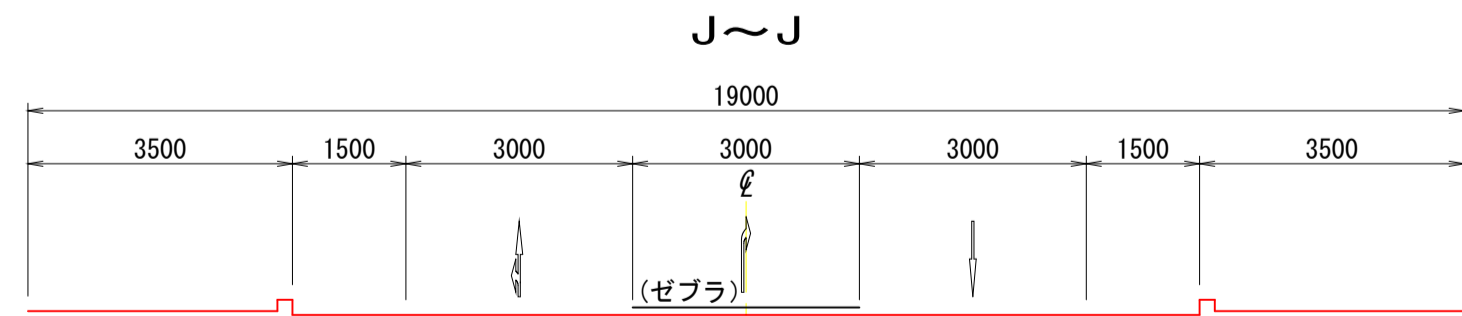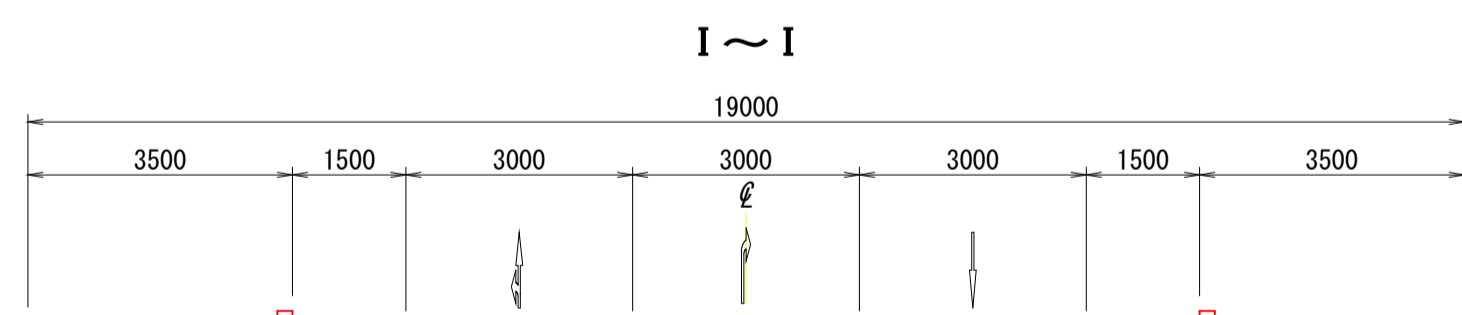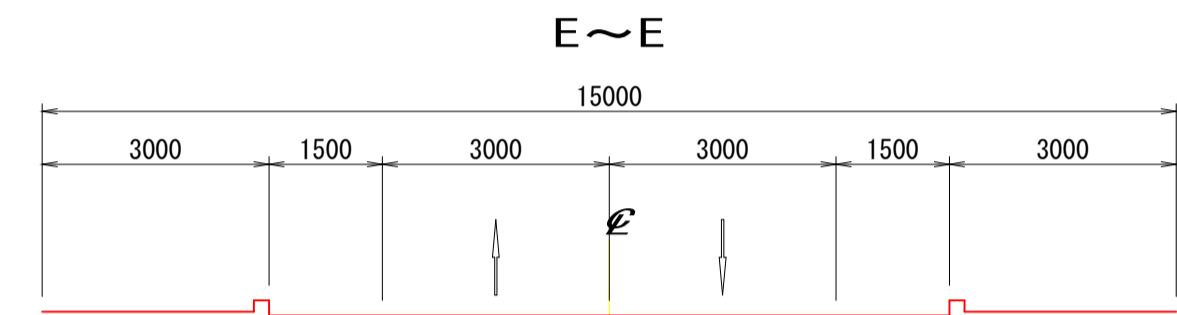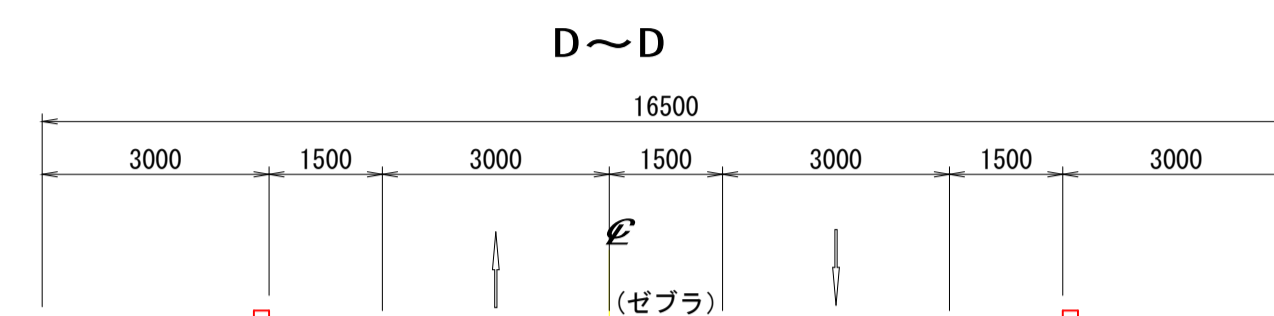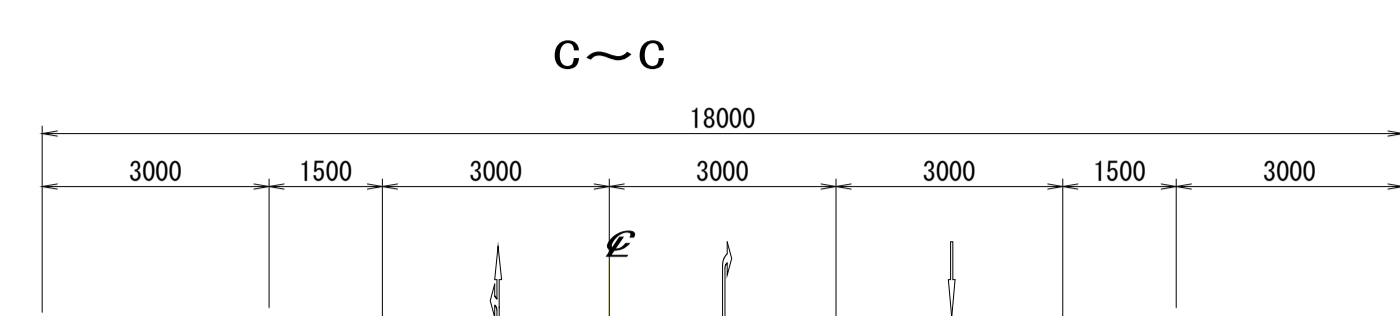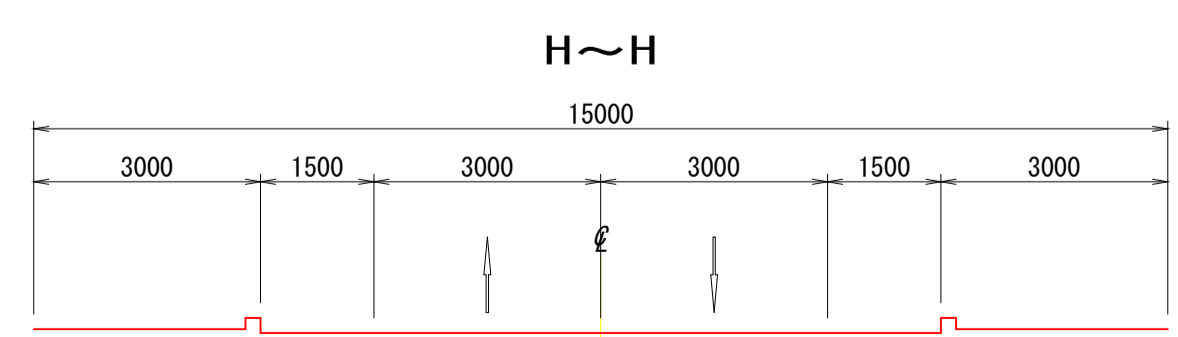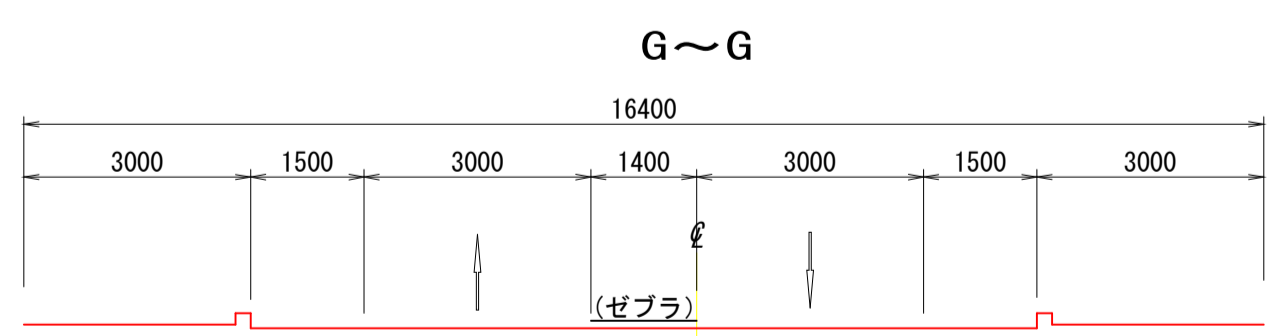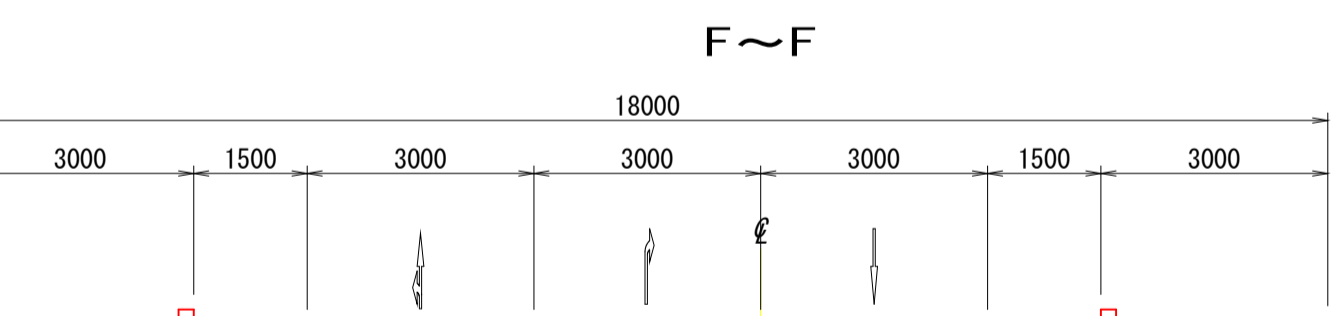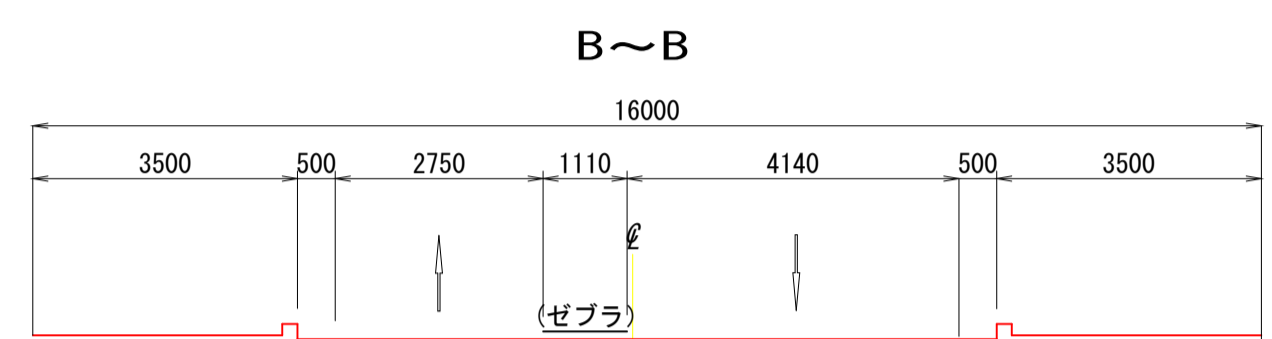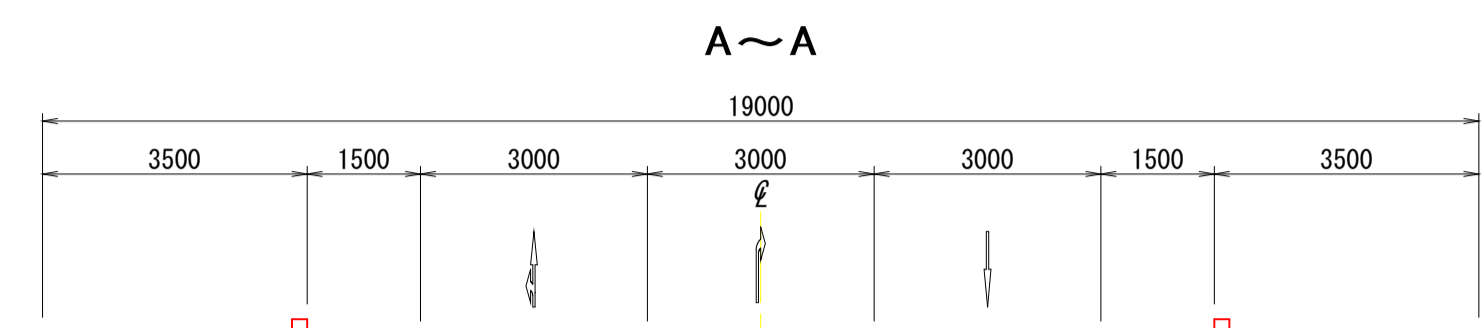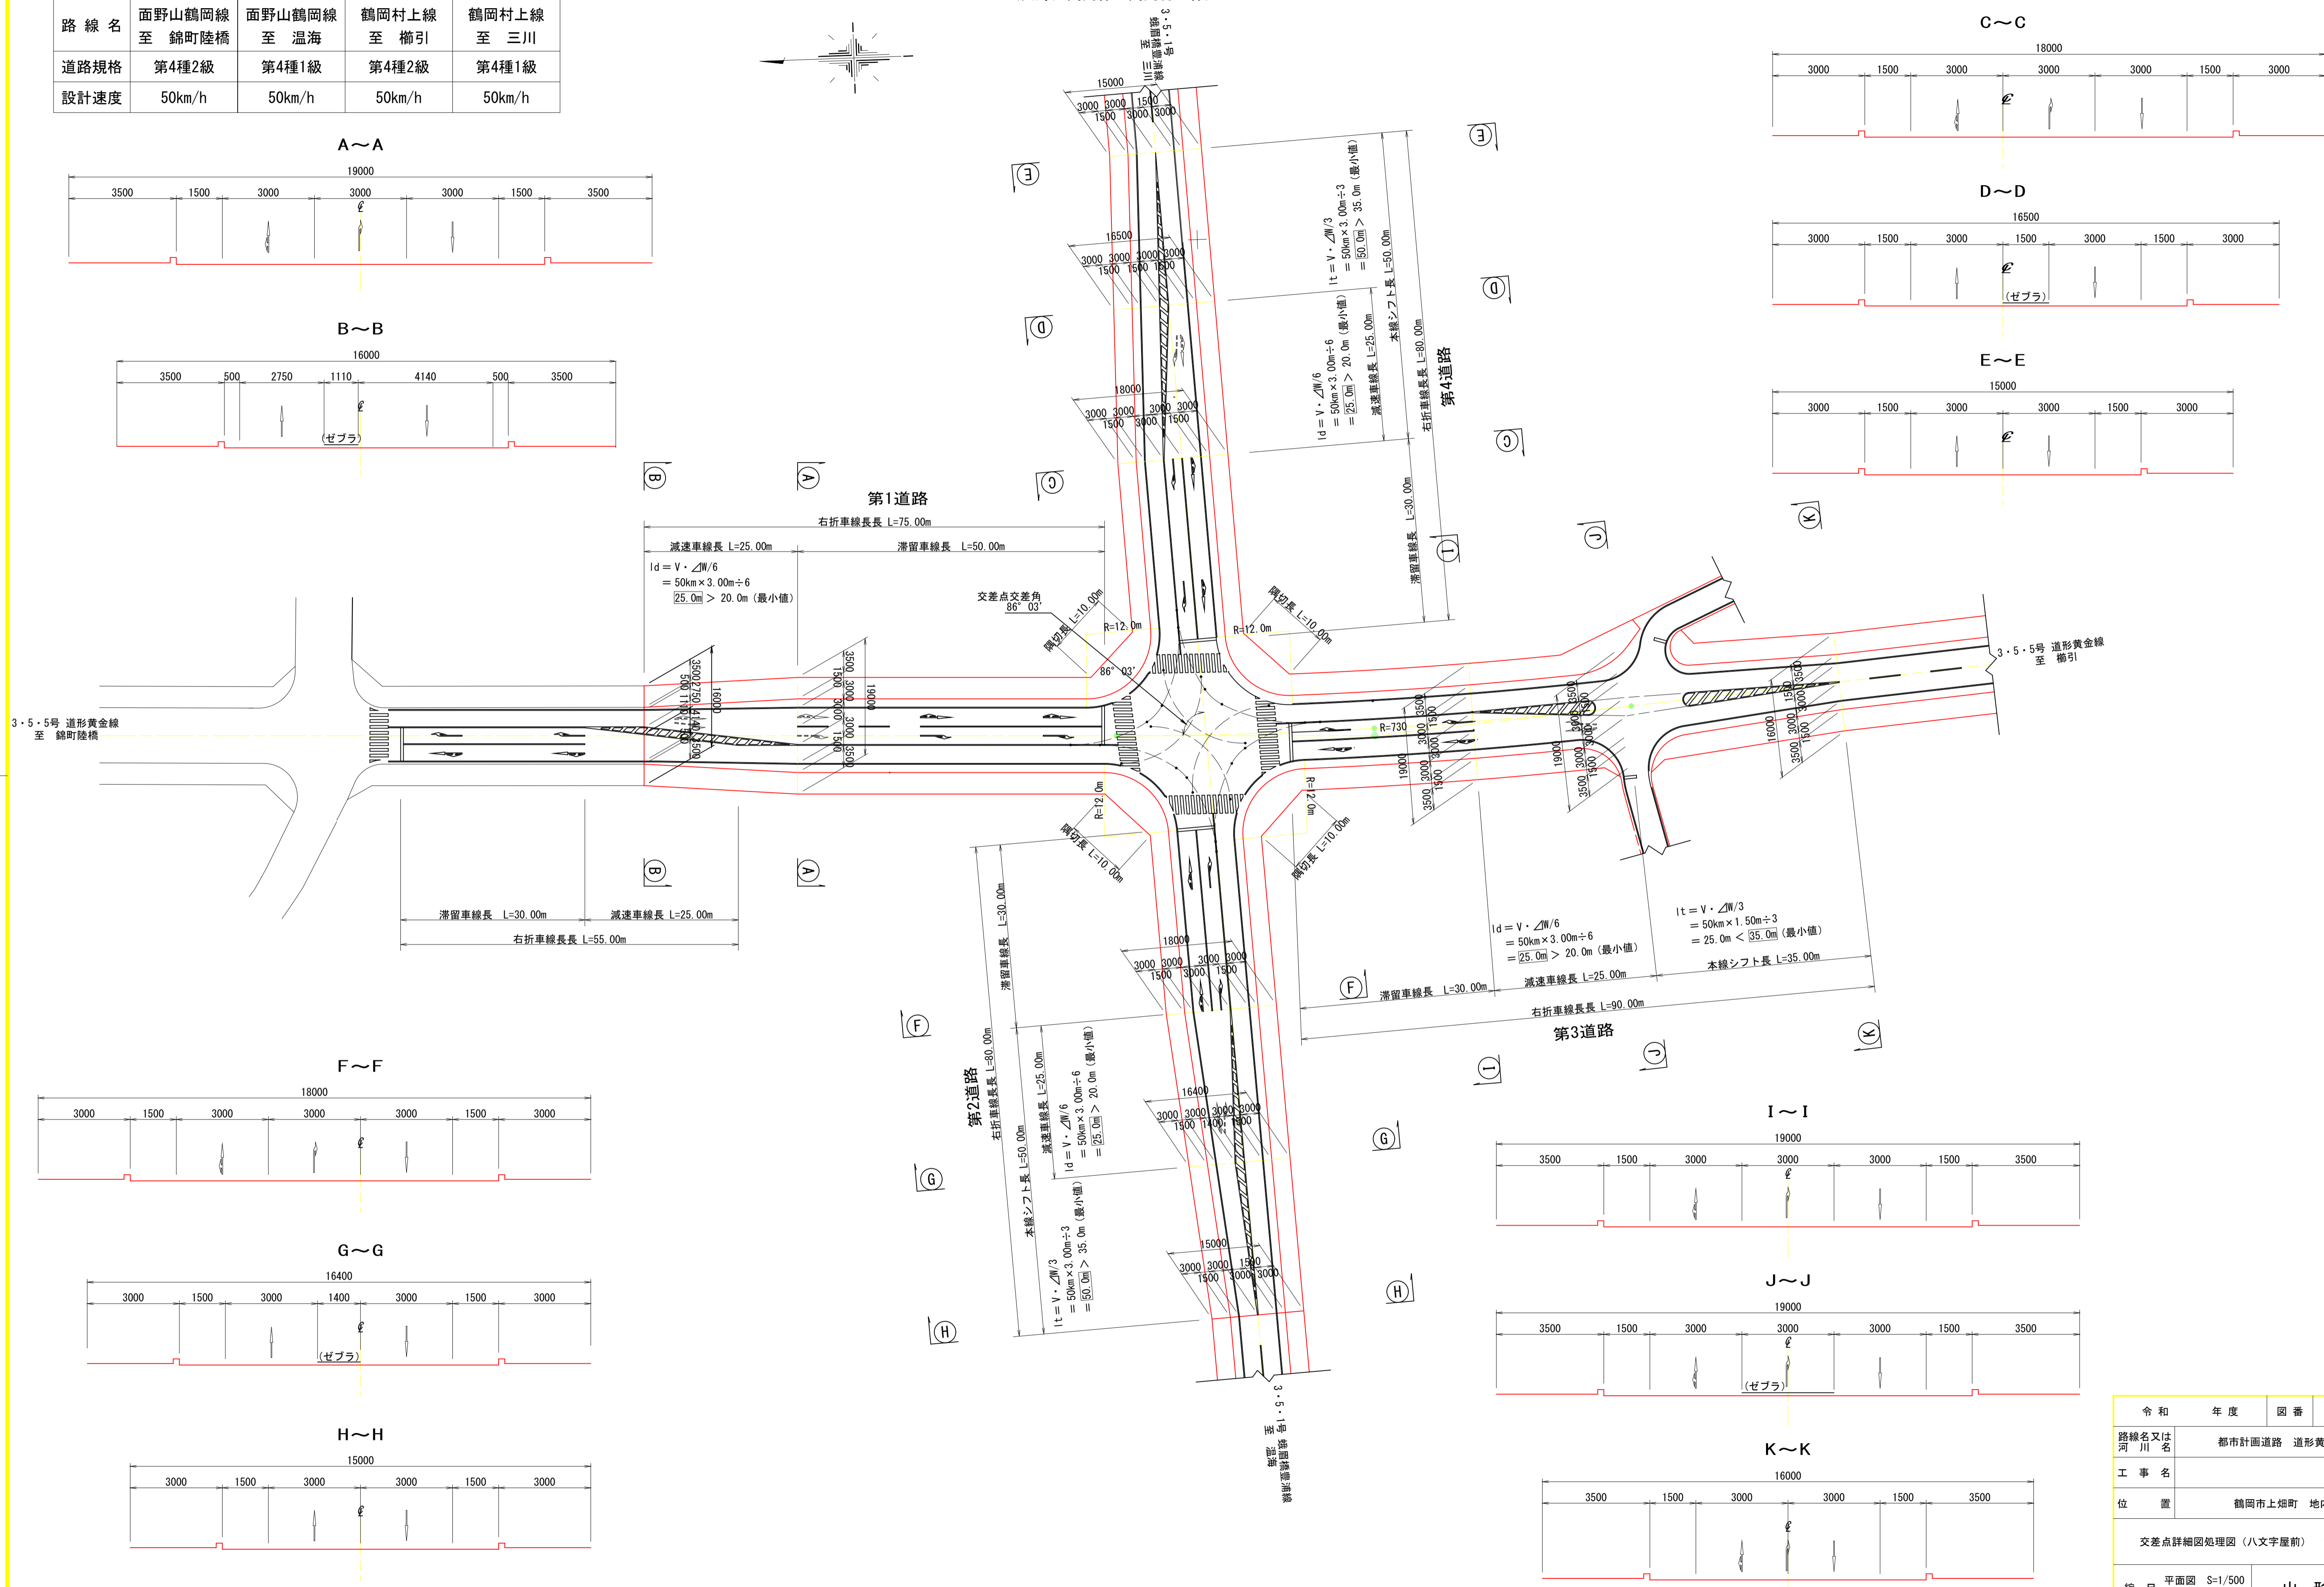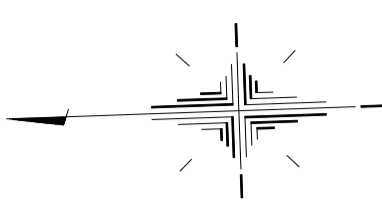








令和	年度	図番
路線名又は 河川名	都市計画道路	道形黄金線
工事名		
位置	鶴岡市上畑町 地内	
交差点詳細図処理図(八文字屋前) 1 葉 1		
縮尺	平面図 S=1/500 横断面 S=1/100	山形県

設計条件

道路番号	第1道路	第2道路	第3道路	第4道路
路線名	鶴岡村上線 至 錦町陸橋	鶴岡村上線 至 榑引	市道 家中新町泉町線 至 泉町	市道 家中新町泉町線 至 家中新町
道路規格	第4種2級	第4種2級	第4種2級	第4種3級
設計速度	50km/h	50km/h	40km/h	30km/h

交差点詳細図

(鶴岡村上線) S=1:500

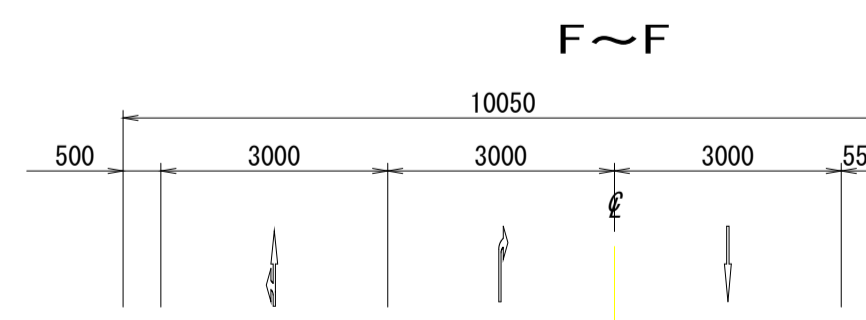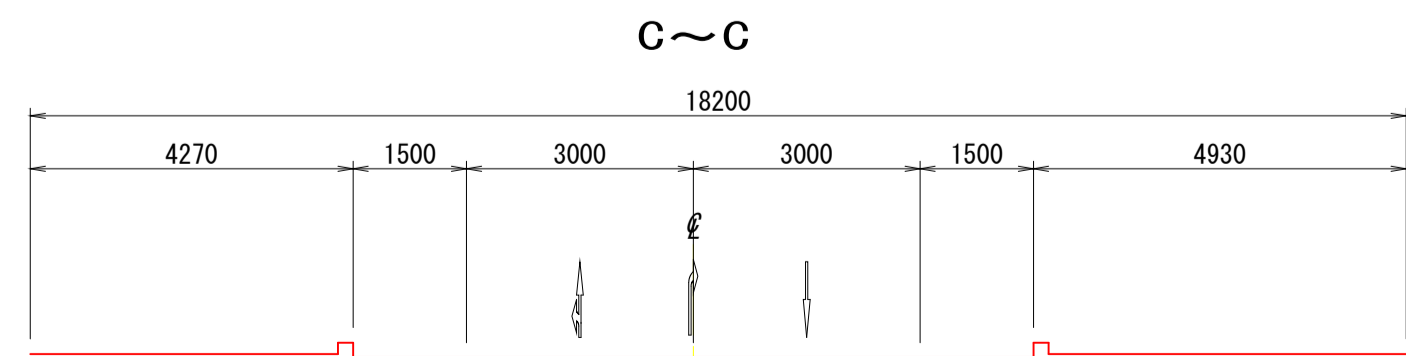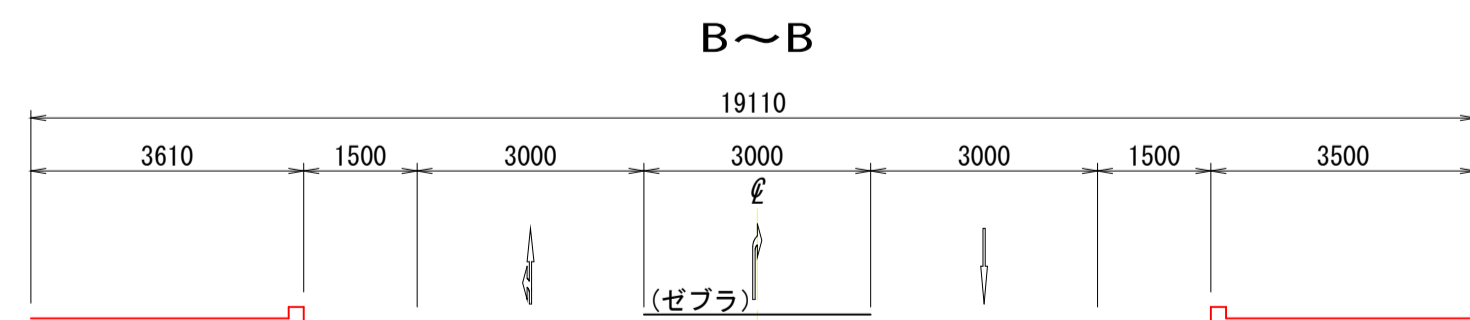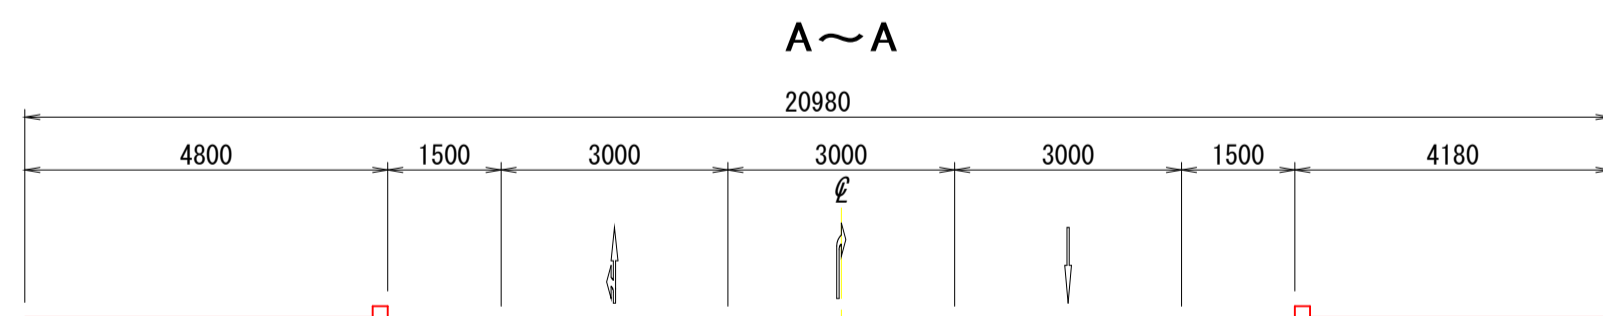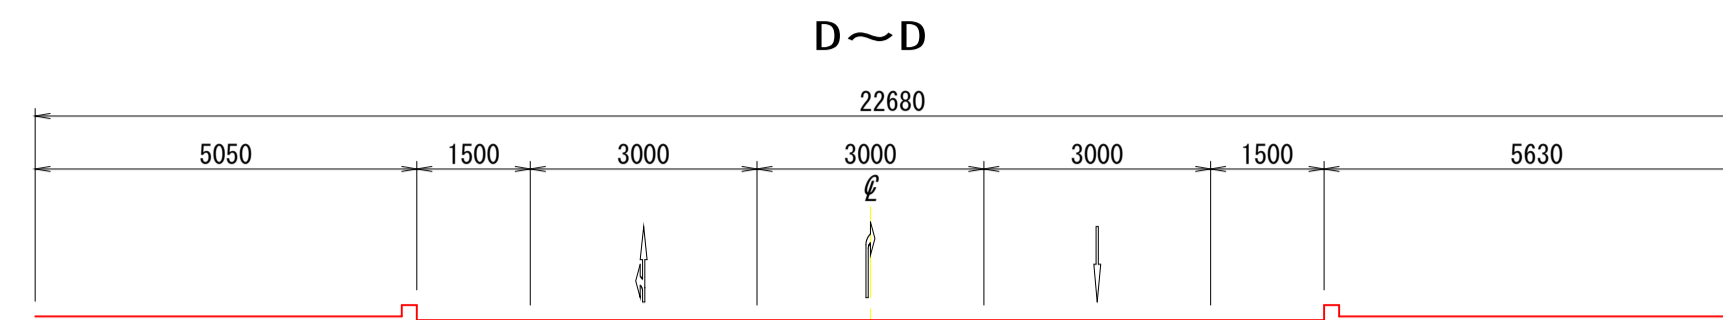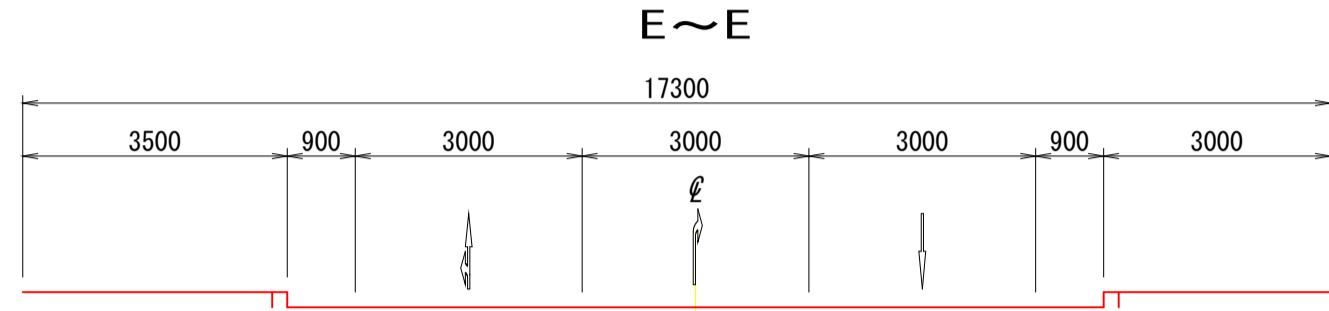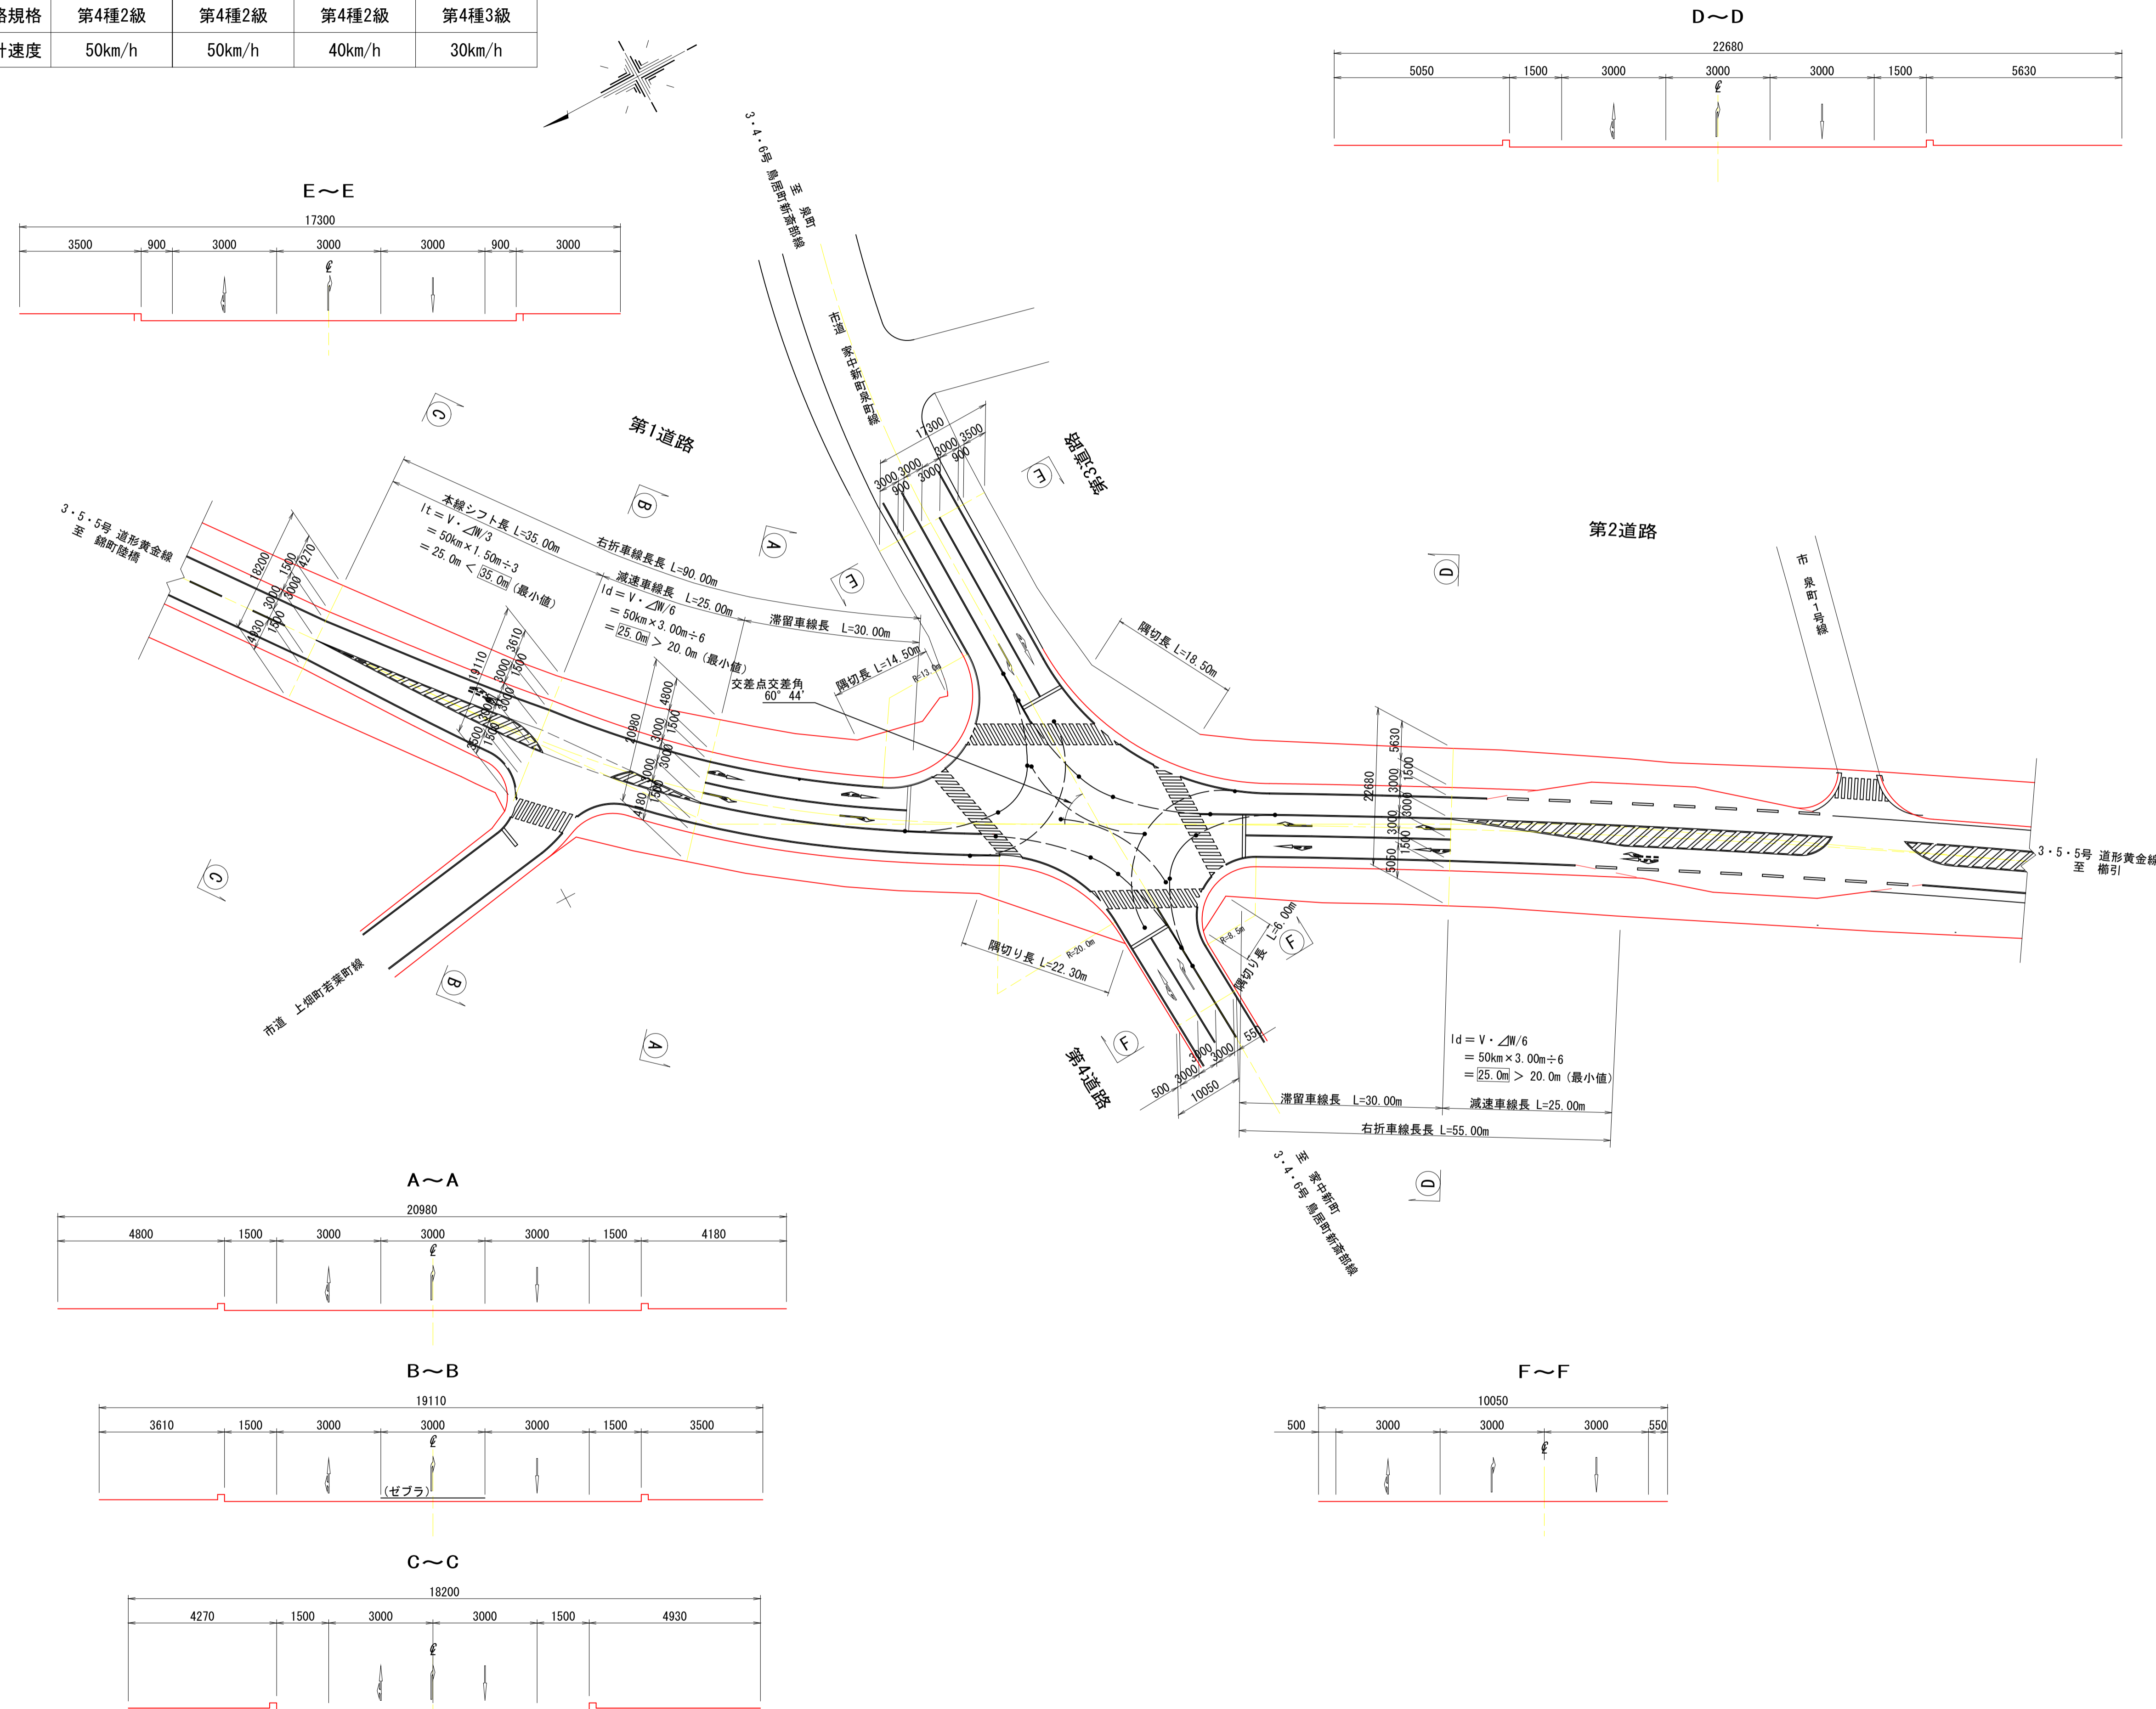

令和	年度	図番
路線名又は河川名		都市計画道路 道形黄金線
工事名		
位置		鶴岡市上畑町 地内
交差点詳細図処理図 (荘内病院前) 1 葉 1		
縮尺	平面図 S=1/500 横断面 S=1/100	山形県