由良北側・楯下川公衆便所解体工事

特　記　仕　様　書	
1　工事概要	
工　事　場　所	由良地内
工　事　内　容	公衆便所の解体
建　物　概　要	・由良北側　鉄筋コンクリート構造　9.7m2 ・楯下川　鉄筋コンクリート構造　9.5m2
竣　工　期　限	現場説明事項による
2　一般事項	
1.特記なき事項は、国土交通省大臣官房官庁営繕部監修「建築物解体工事共通仕様書（令和４年版）」及び「公共建築工事標準仕様書（令和7年版）」による。 2.工事写真・完成写真は、指示された部数を提出すること。 3.図面等に記載されていない事項であっても、法規上、現場取合い及び納まりで当然必要と思われる軽微な変更は、監督職員と協議の上で施工する。但し、これによる請負金額の変更は原則として行わない。	
3　仮設工事	
1.仮囲いは、工事範囲をバリケード程度とする。工事期間中工事範囲へ第三者が立入る事が出来ない措置をとること。 2.工事用電力及び工事用水施設設置に要する手続、経費等は請負の負担とする。 3.石綿含有建材の事前調査を行うこと。	
4　解体工事	
1.解体工事に先立ち、便槽の汲取り及び洗浄消毒等の措置を適切に行うこと。 2.解体時の粉じん等の飛散防止に努めること。	




付近見取図

図面リスト


図番	図面名称
1	特記仕様書・付近見取図・図面リスト
2	〈由良北側〉平面図・断面図
3	〈由良北側〉立面図

図番	図面名称
4	〈楯下川〉平面図
5	〈楯下川〉断面詳細図
6	〈楯下川〉立面図
7	〈楯下川〉展開・建具図
8	〈楯下川〉給排水設備図

鶴岡市建設部建築課	製図	照　査	特　記	製図	8年 10月	工事名	由良北側・楯下川公衆便所解体工事	図面番号
				縮尺	NON	図面名	特記仕様書・付近見取図・図面リスト	1

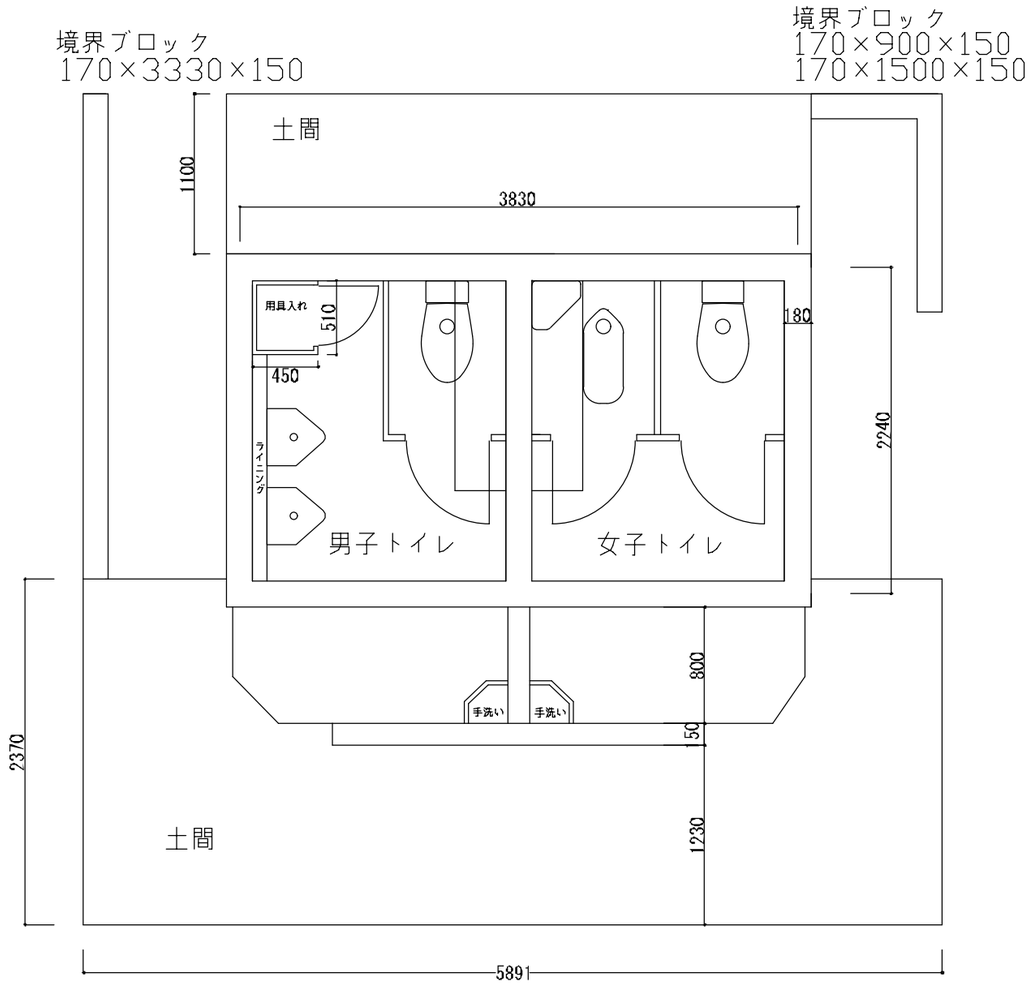


平面図

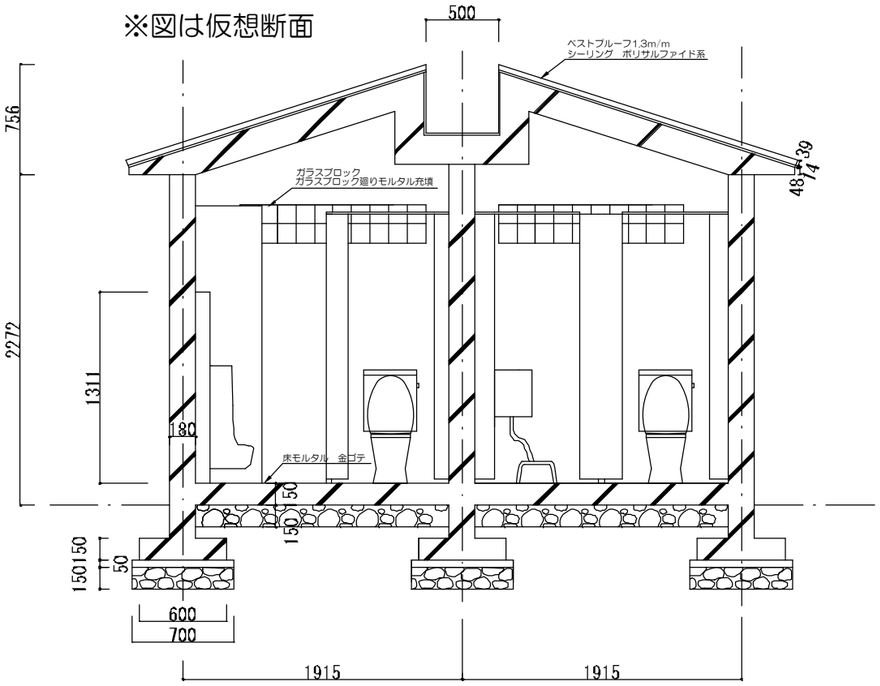


断面図


鶴岡市建設部建築課	製図	照　査	特　記	製図	8年 10月	工事名	由良北側・楯下川公衆便所解体工事	図面番号
				縮尺	NON	図面名	〈由良北側〉平面図・断面図	2

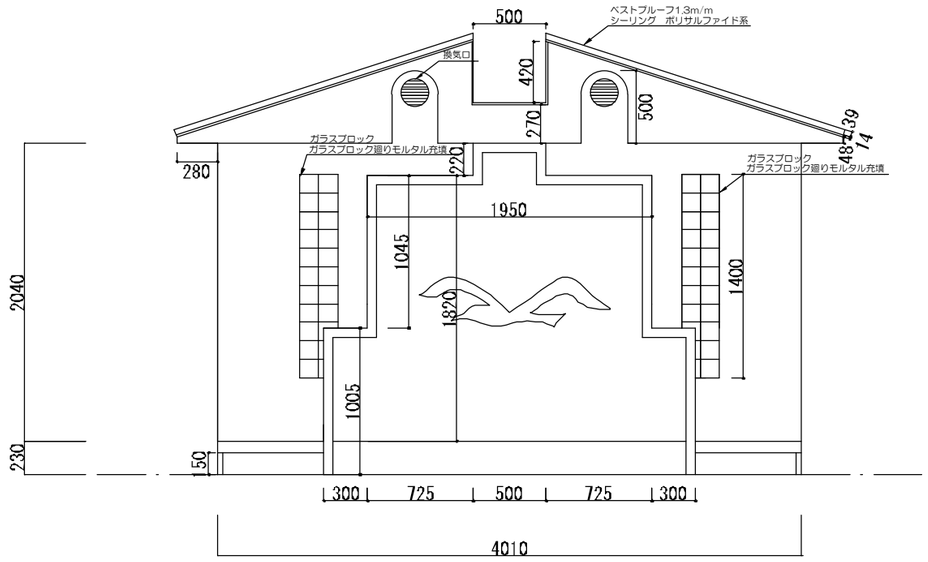


東側立面図

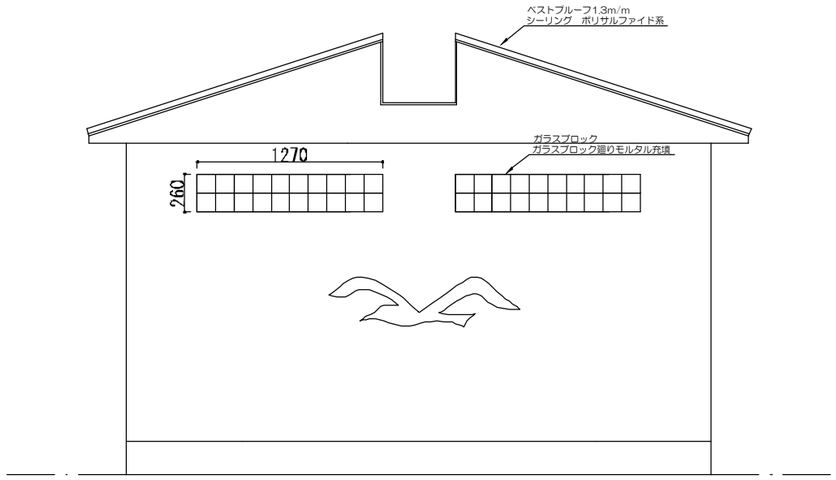

西側立面図

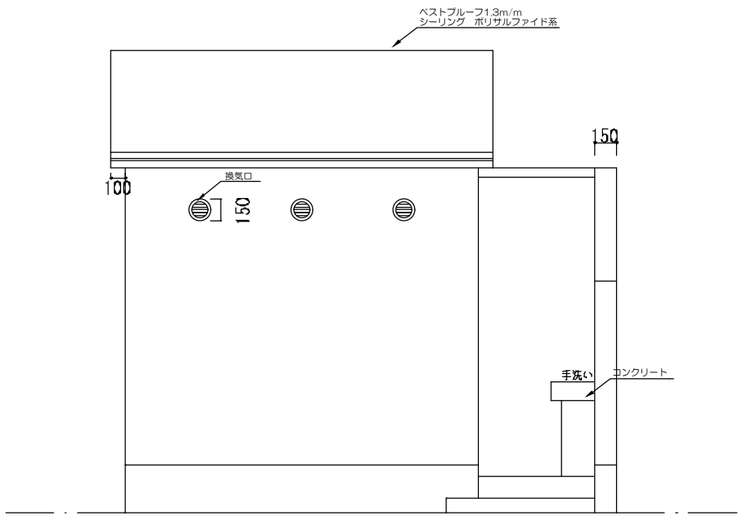


南側立面図

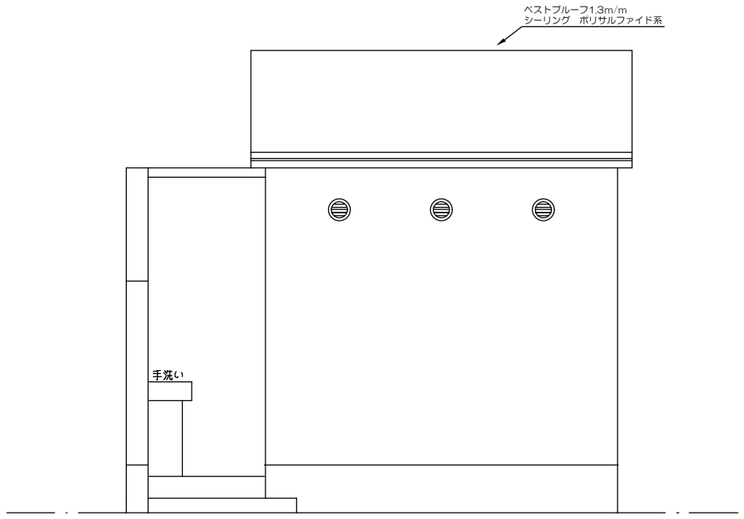

北側立面図


鶴岡市建設部建築課	製図	照　査	特　記	製図	8年 10月	工事名	由良北側・楯下川公衆便所解体工事	図面番号
				縮尺	NON	図面名	〈由良北側〉立面図	3

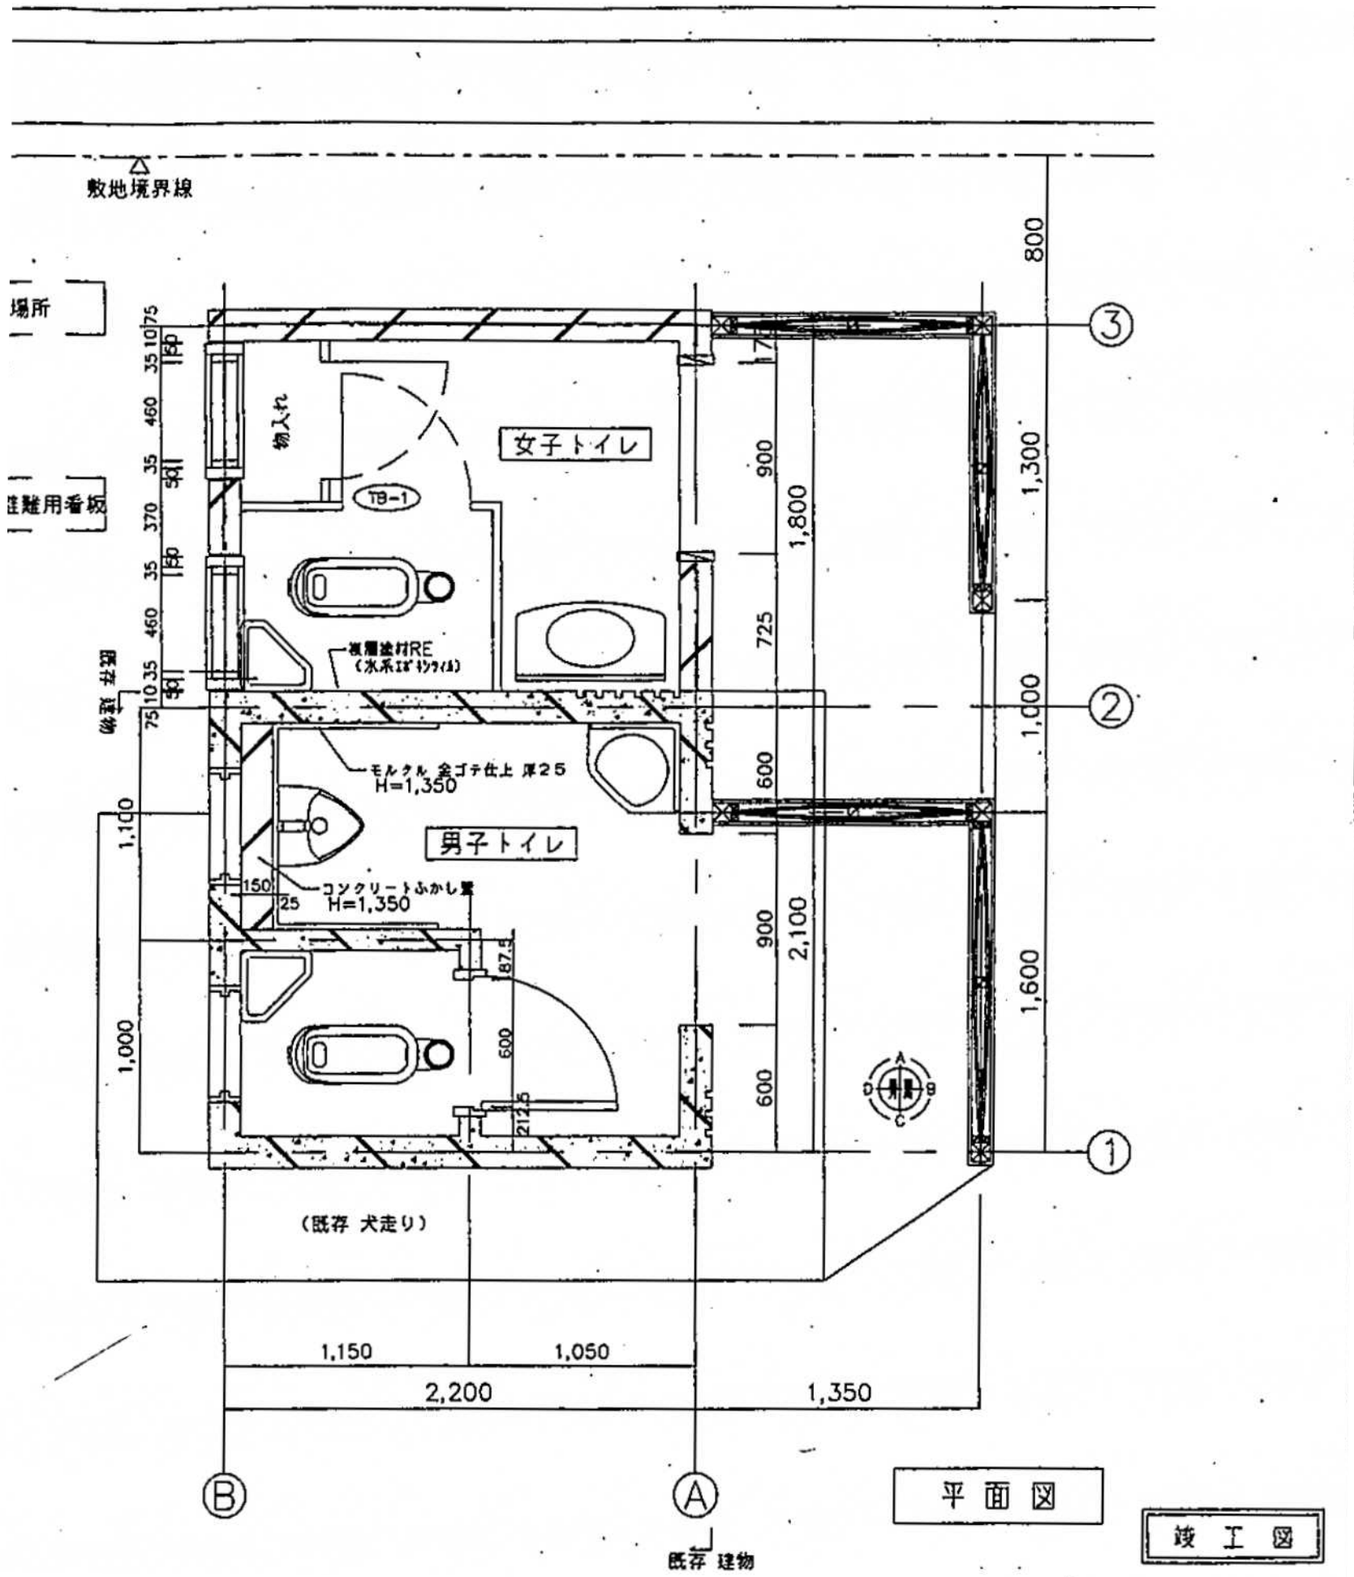

平面図

竣工図


鶴岡市建設部建築課	製図	照査	特記	製図	8年 10月	工事名	由良北側・楯下川公衆便所解体工事	図面番号
				縮尺	NON	図面名	〈楯下川〉平面図	4

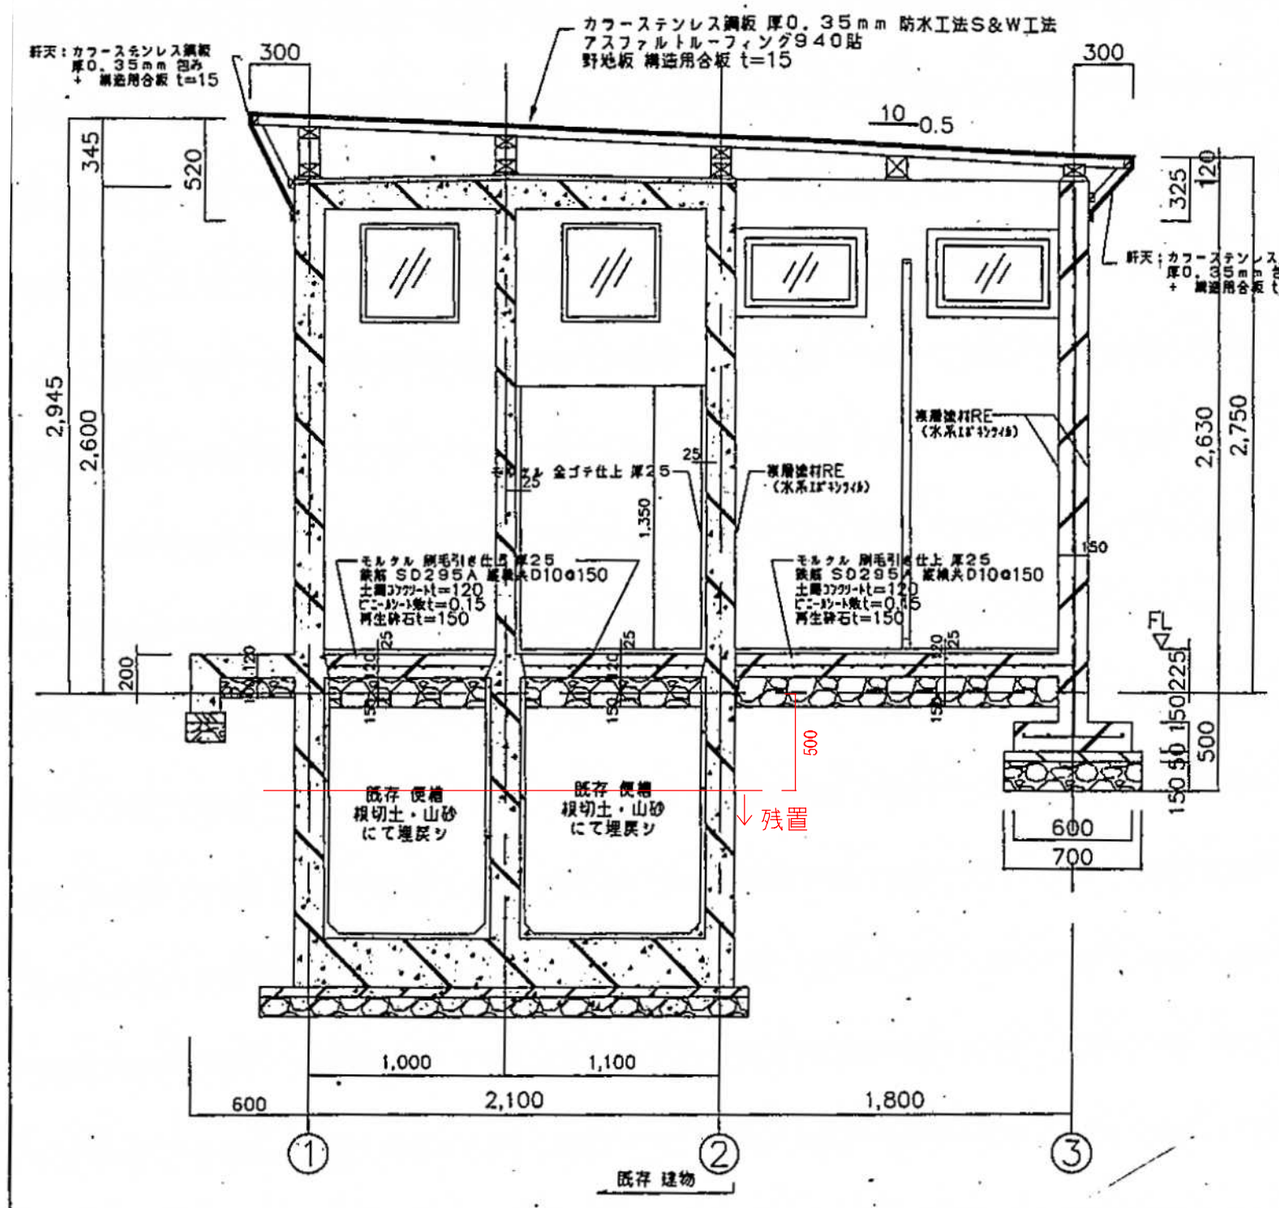


※ 鉄筋は、SD295A タテヨコ共@150（端部D13）とする。
既存との接合は、コンクリートアンカー（樹脂カプセルタイプ）にて行うこと。
コンクリートは、24-15-25とする。
木材は、木取り完了後塗装を行い、組み立て後、2回目の塗装を行うこと。

竣工図


鶴岡市建設部建築課	製図	照査	特記	製図	8年 10月	工事名	由良北側・楯下川公衆便所解体工事	図面番号
				縮尺	NON	図面名	〈楯下川〉断面詳細図	5

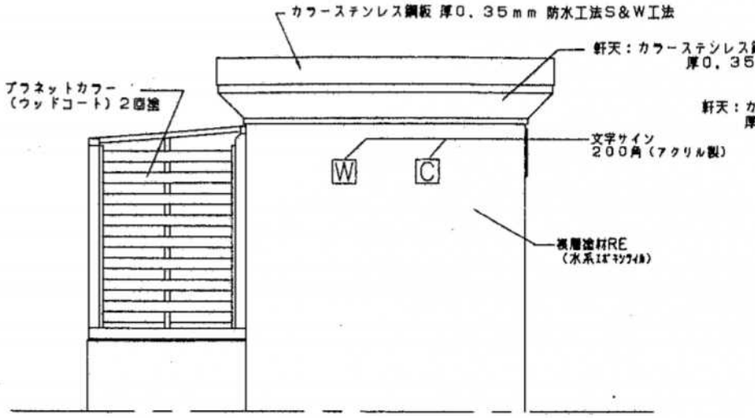


北側 立面図

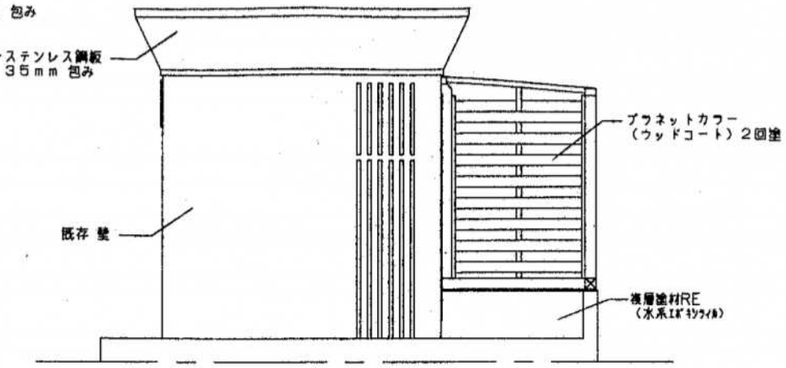


南側 立面図

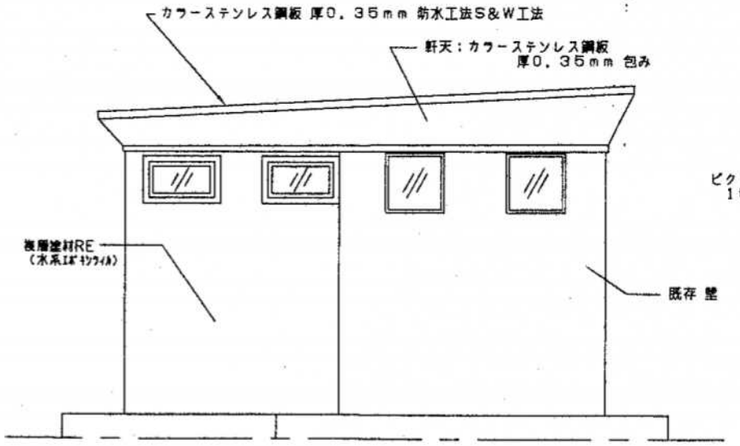

西側 立面図

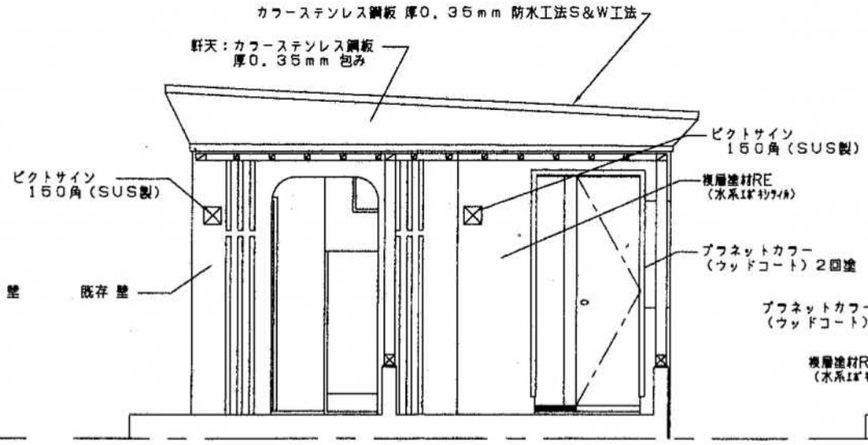


東側 立面図

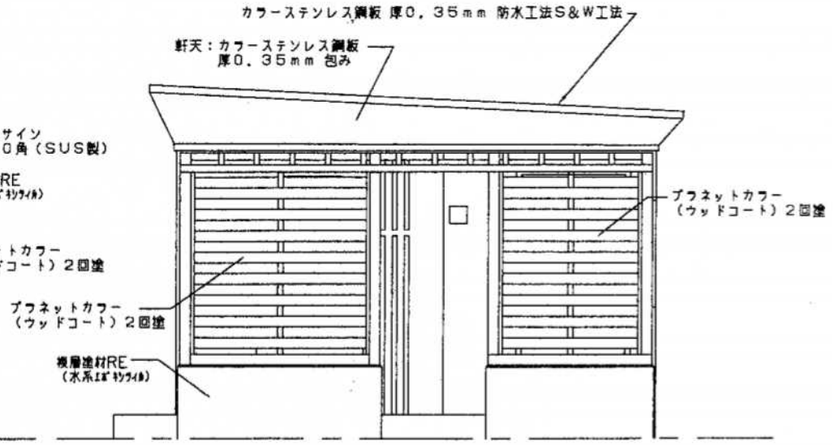


東側 立面図

竣 工 図


鶴岡市建設部建築課	製図	照 査	特 記	製図	8年 10月	工事名	由良北側・楯下川公衆便所解体工事	図面番号
				縮尺	NON	図面名	〈楯下川〉立面図	6

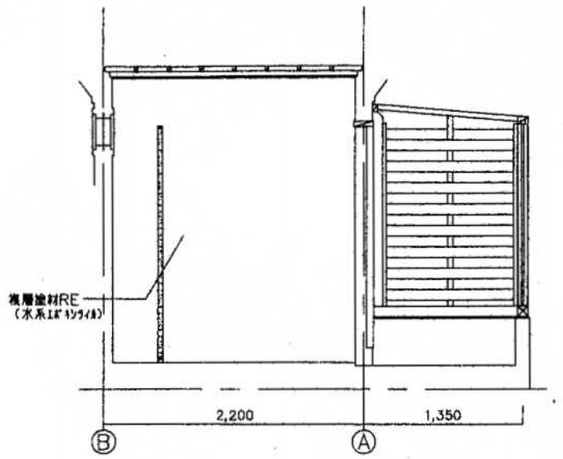


A 面

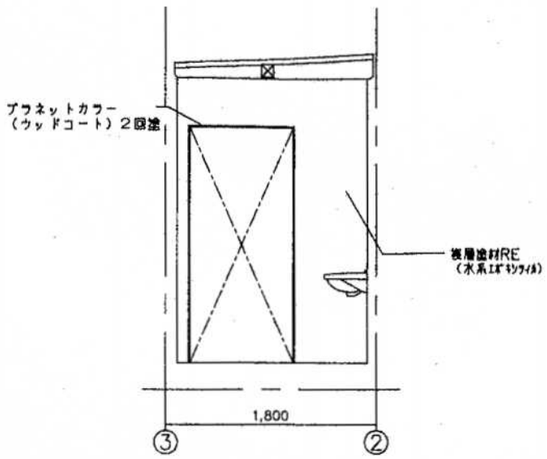


B 面

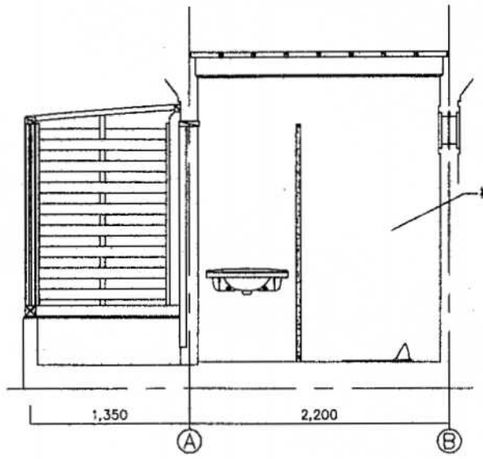

C 面

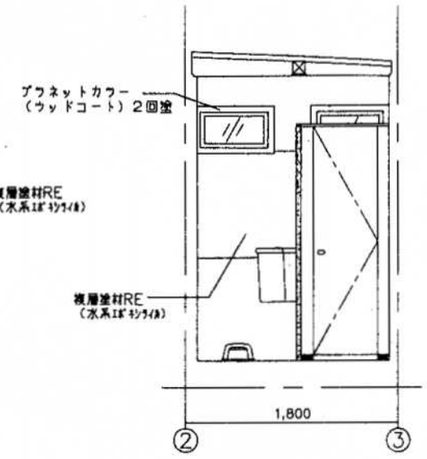


D 面

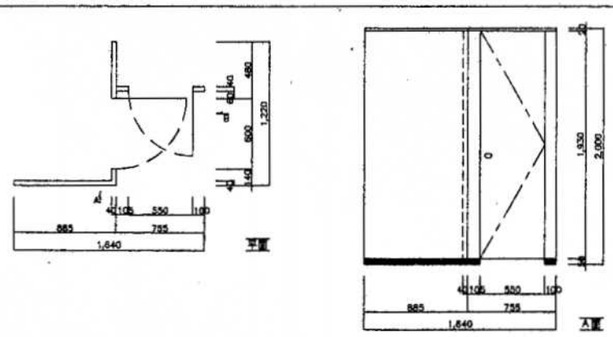記号数量	建具番号	数量
形状寸法		
室　名	女子トイレ	
形　式	トイレブース	
仕上げ	メラミン化粧合板　アイカ工業（株）　H5763	
ガラス		
見　込	40	
金　物	付属金物一式、表示錠、戸当たり、SUS蝶継、SUST番、SUS巾木	

竣工図

鶴岡市建設部建築課	製図	照　査	特　記	製図	8年 10月	工事名	由良北側・楯下川公衆便所解体工事	図面番号
				縮尺	NON	図面名	〈楯下川〉展開図・建具図	7

敷地境界線

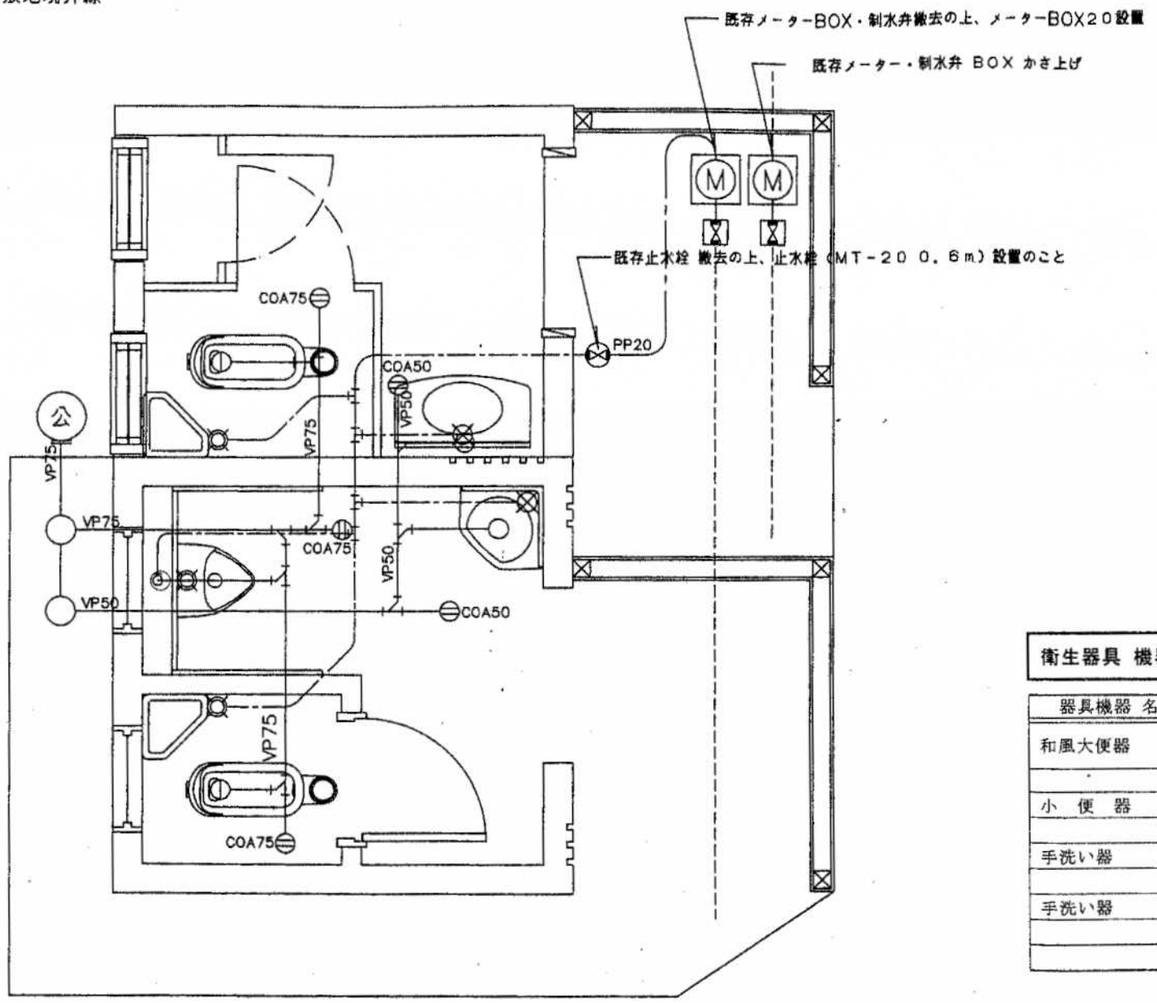

※ 給水管は、全てPP20（メーター以降 新設）とする。

衛生器具 機器表

器具機器 名称	参 考 品 番 及 び 仕 様	数量
和風大便器	掃除口付和風便器（C-755VCU） 防露式蓋固定式隅付ロータンク（S570BKS） タンク用セット金具 洗浄管 ワンタッチ紙巻器（YH50） 他一式	2
小 便 器	UFH500 T600PFNKX 他一式	1
手洗い器	L270D TL19A 他一式	1
手洗い器	L7R T205NR 他一式	1

竣 工 図

鶴岡市建設部建築課	製図	照 査	特 記	製図	8年 10月	工事名	由良北側・楯下川公衆便所解体工事	図面番号
				縮尺	NON	図面名	<楯下川> 給排水設備図	8